



FASAD ÖSTER



FASAD NORR

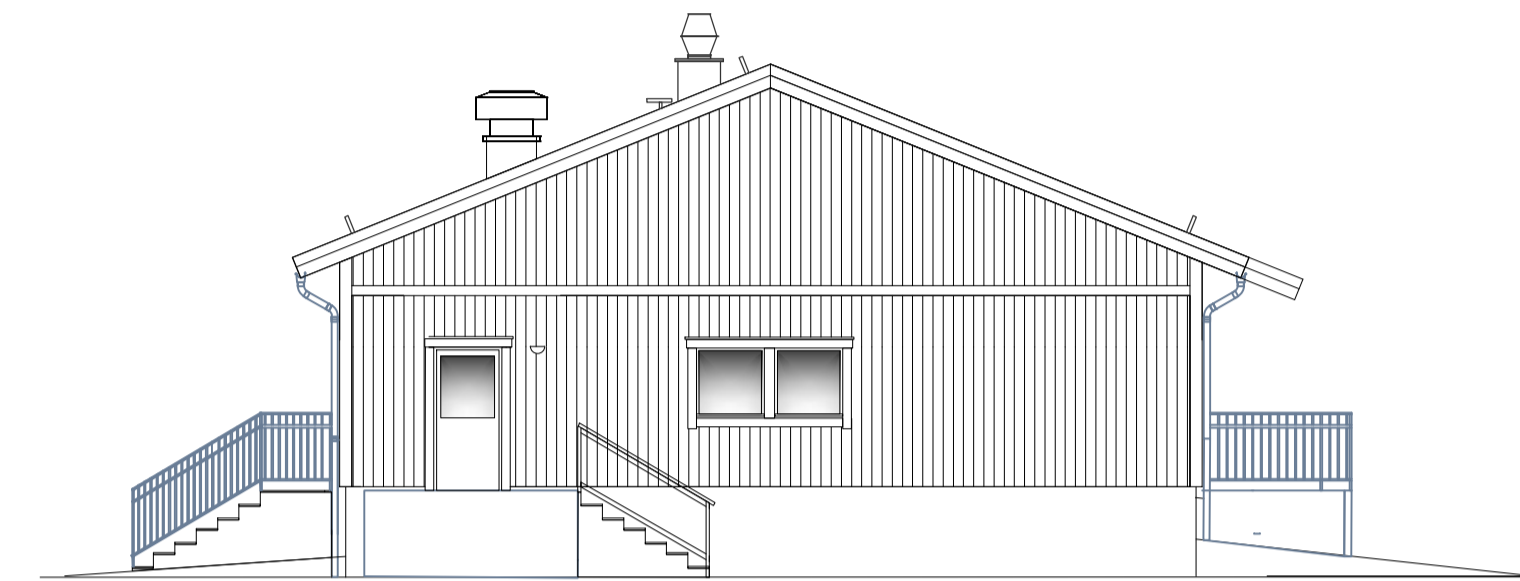

FASAD VÄSTER

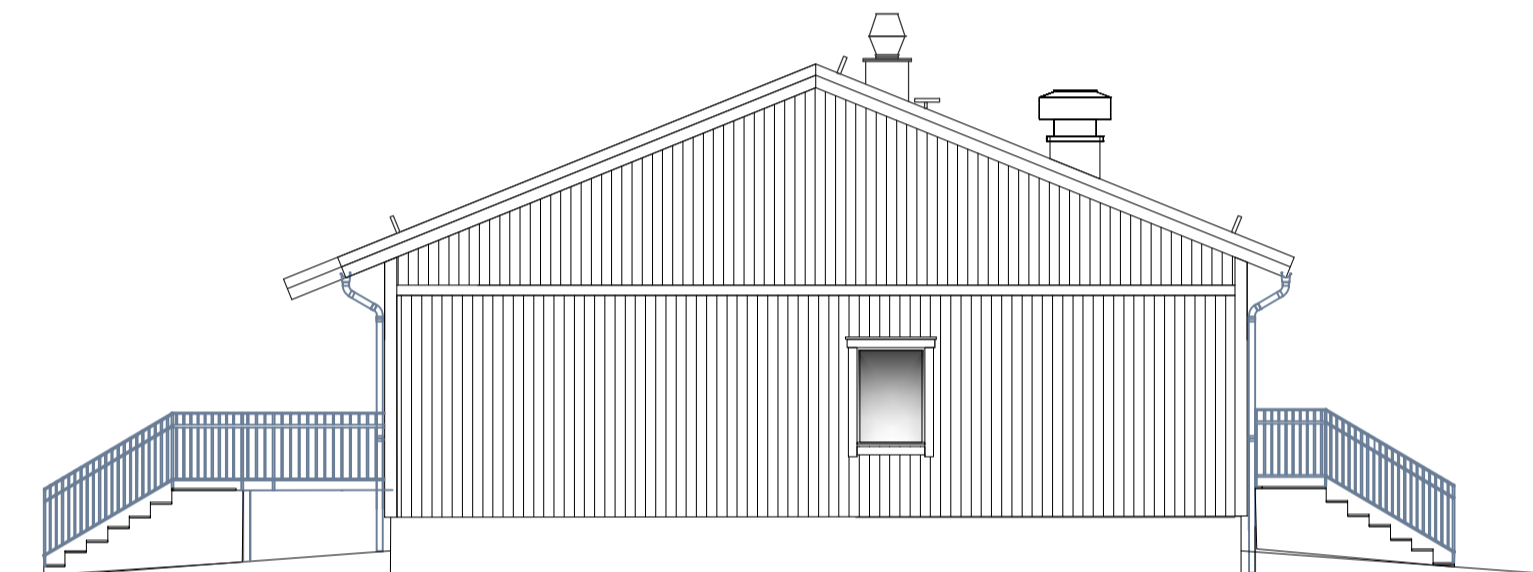

FASAD SÖDER



BET	ANT	ÄNDRING AVSEER	DATUM	ÖSK
RELATIONSHANDLING				
<b>MOELVEN</b> ByggModul				
Moelven ByggModul AB, Dieby 193 685 92 Torshy Tel: +46 10 122 56 90				
SKOKGSLYCKANS FÖRSKOLA UNNERÖD 2:4 UDDEVALLA				
<input checked="" type="checkbox"/>	A	Moelven ByggModul AB		
<input type="checkbox"/>	E			
<input type="checkbox"/>	K			
<input type="checkbox"/>	V			
<input type="checkbox"/>	W			
<input type="checkbox"/>				
<input type="checkbox"/>				
URSPRUNGSARKITEKT:				
PROJEKT NR:	A 3765	RITAD AV:	M. Isaksson	HANDLÄGGARE / SALJARE:
DATUM:	2016-12-02	ANSVARIG / PROJEKTLEDARE:	Tomas Augustsson	
FÖRSKOLEMODULER				
FASAD				
SKALA 1:100(A1)1:200(A3)				
RITNINGSNUMMER A-40.3-001				
				BET

Konstruktionen enligt denna ritning är Moelven ByggModul AB egendom och må inte utan Moelven ByggModul AB skriftliga medgivande yppas för tredje man, kopieras, reproduceras eller på något annat sätt utnyttjas. Övertillstånd kommer att beivras.