




Fasad mot Väster

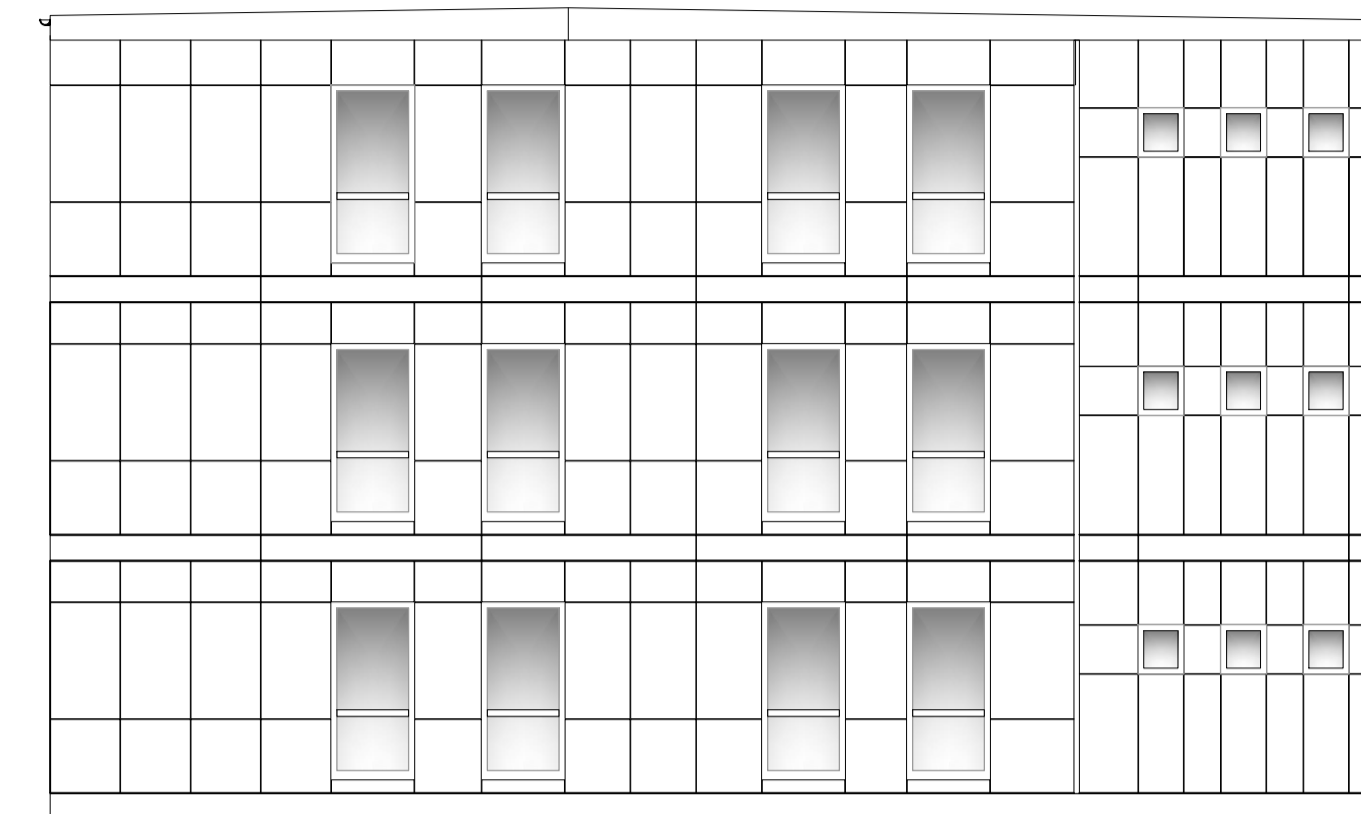



Fasad mot Söder

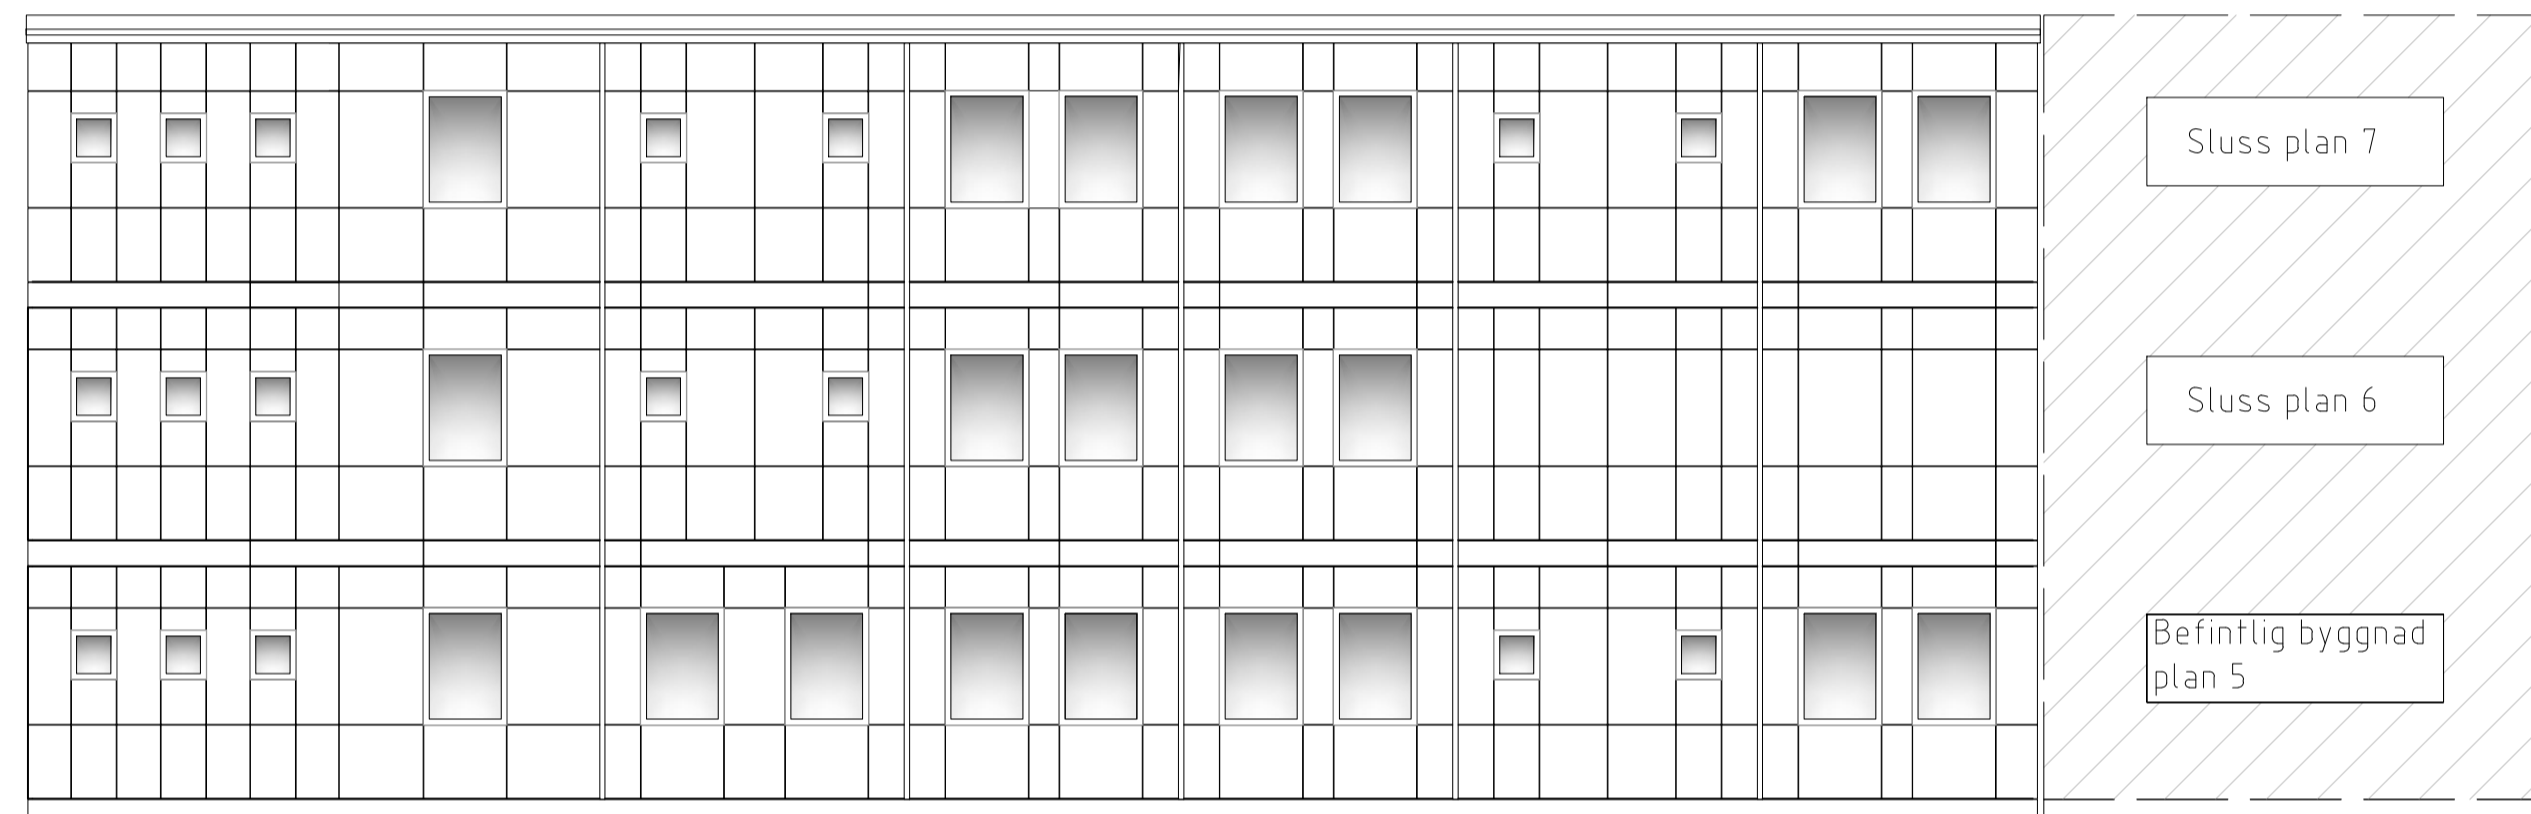

Fasad mot Öster

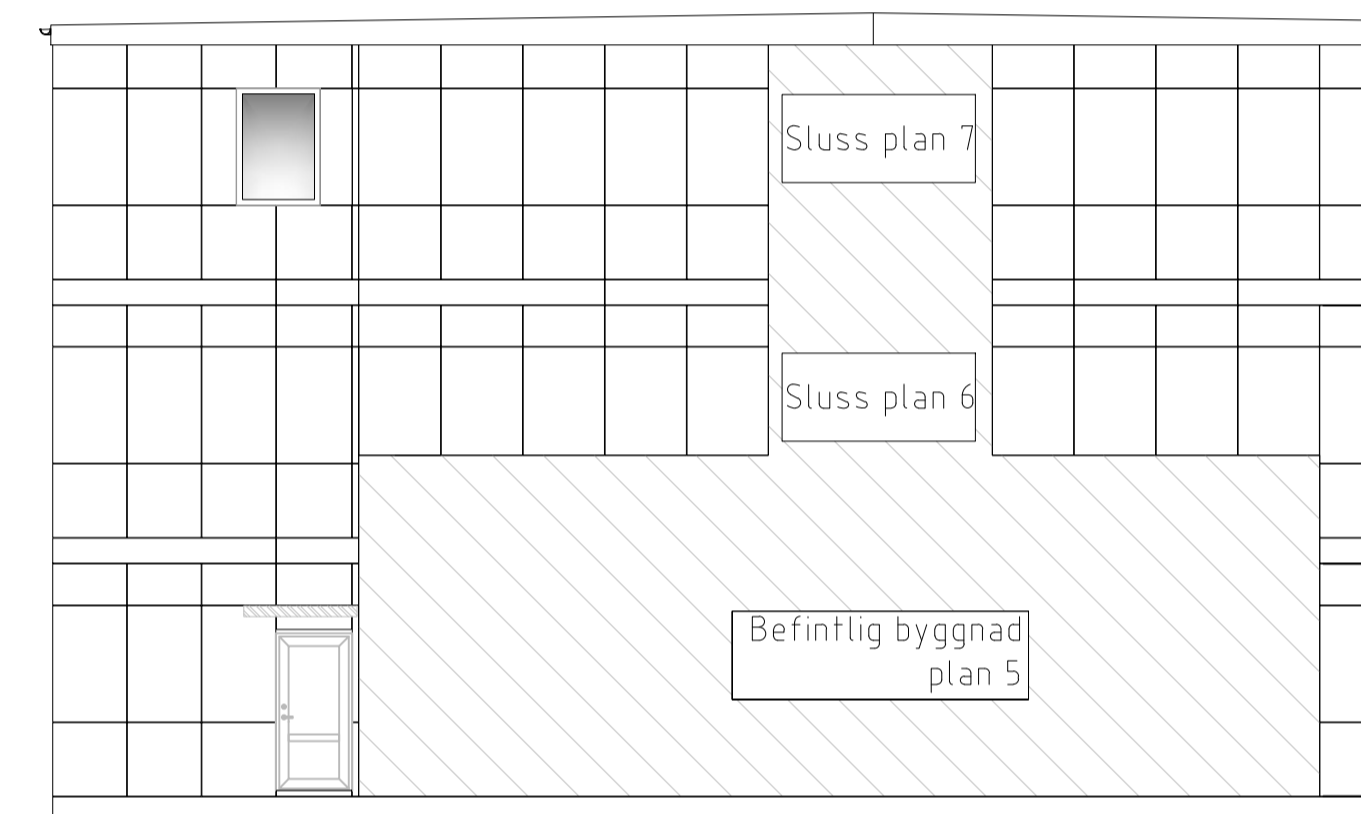

Fasad mot Norr

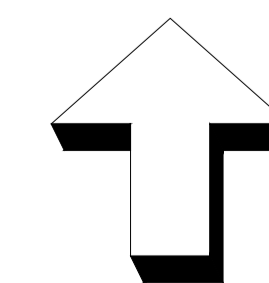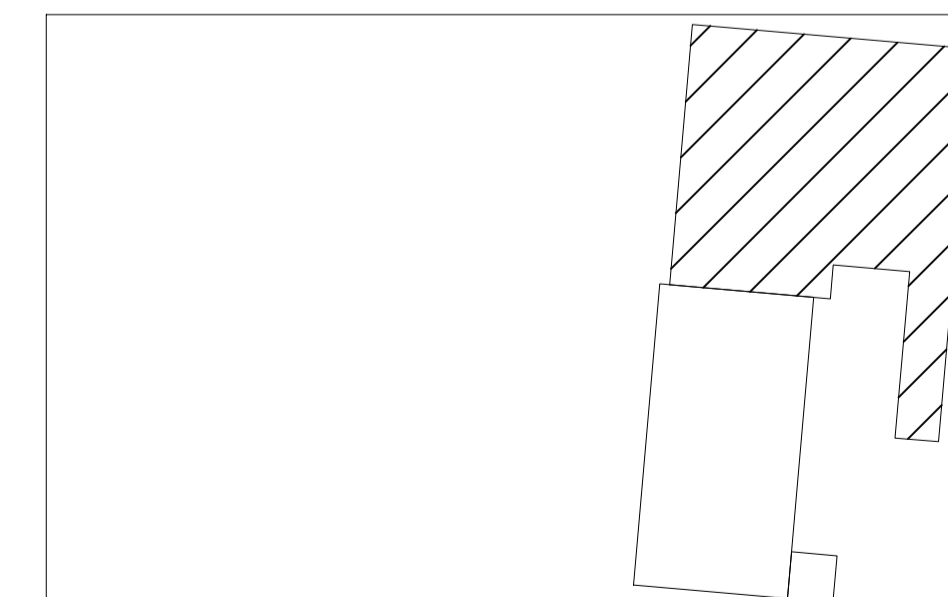

BET	ANT	ÄNDRINGEN AVSER	DATUM	SGN
RELATIONSHANDLING				
MOELVEN ByggModul				
<small>Moelven ByggModul AB, Öleby 193 685 92 Torshy Tel: +46 10 122 56 90</small>				
HUDIKSVALLS KOMMUN JAKOBSBERG 7:6				
X	A	Moelven ByggModul AB		
	E	Moelven ByggModul AB		
	K	Moelven ByggModul AB		
	V	Borlange Luftbehandling AB		
	W	Moelven ByggModul AB		
URSPRUNGSARKITEKT:				
PROJEKT NR	7185	RITAD AV	J.Gustafsson	HANDLAGGARE / SALLJARE
DATUM	2020-11-09	ANSVARIG / PROJEKTLEDARE	H. Luppert	T. Augustsson
HUDIKSVALLS SJUKHUS FASADRITNING				
SKALA	1:100			
RITNINGNUMMER	A-40-3-001			
BET				