
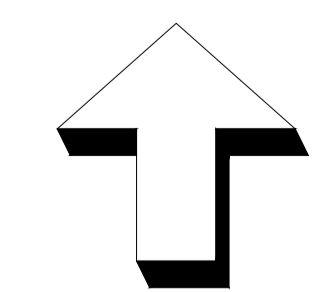


Plan 5  
BTA 377

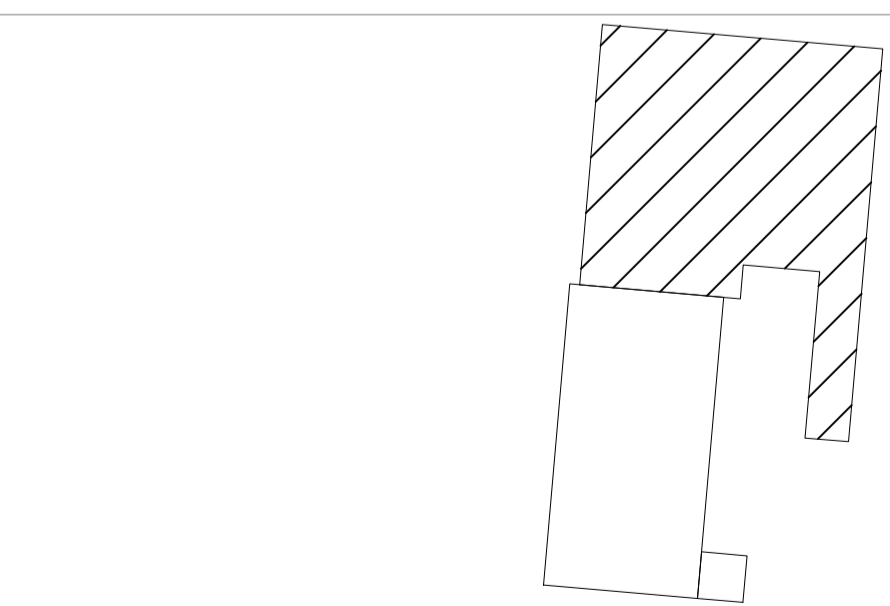

BET	ANT	ÄNDRINGEN AVSER	DATUM	SGN
RELATIONSHANDLING				
<b>MOELVEN</b> ByggModul				
Moelven ByggModul AB, Öleby 193 685 92 Torshy Tel: +46 10 122 56 90				
HUDIKSVALLS KOMMUN JAKOBSBERG 7:6 PROVISORISKA BYGGNADER HUS 9				
A		Moelven ByggModul AB		
E		Moelven ByggModul AB		
K		Moelven ByggModul AB		
V		Borlange Luftbehandling AB		
W		Moelven ByggModul AB		
SP				
MG				
URSPRUNGSARKITEKT:				
PROJEKT NR	7185	RITAD AV	M. Isaksson	HANDLAGGARE / SALJARE
DATUM	2020-11-09	ANSVARIG / PROJEKTLEDARE	H. Luppert	T. Augustsson
HUDIKSVALLS SJUKHUS PLAN 5 BARN OCH UNGDOM				
SKALA 1:50				
RITNINGNUMMER A-40-5-101				
				BET

Konstruktionen enligt denna ritning är Moelven ByggModul AB egendom och må inte utan Moelven ByggModul AB skriftliga medgivande typas för tredje man, kopieras, reproduceras eller på något annat sätt utnyttjas. Övertredelse kommer att beivras.