


Plan 7
BTA 377

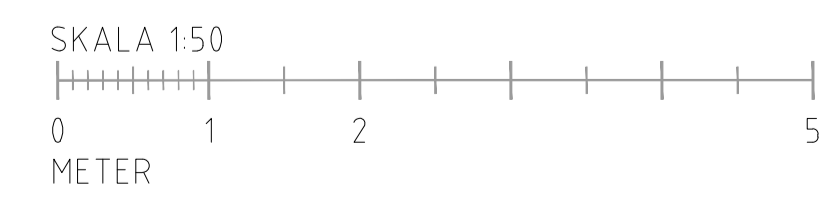

BET	ANT	ANDRINGEN AVSER	DATUM	SGN
RELATIONSHANDLING				
MOELVEN ByggModul				
Moelven ByggModul AB, Öleby 193 685 92 Torshy Tel: +46 10 122 56 90				
HUDIKSVALLS KOMMUN JAKOBSBERG 7:6 PROVISORISKA BYGGNADER HUS 9				
<input checked="" type="checkbox"/>	A	Moelven ByggModul AB		
<input type="checkbox"/>	E	Moelven ByggModul AB		
<input type="checkbox"/>	K	Moelven ByggModul AB		
<input type="checkbox"/>	V	Borlange Luftbehandling AB		
<input type="checkbox"/>	W	Moelven ByggModul AB		
URSPRUNGSARKITEKT:				
PROJEKT NR	7185	RITAD AV	M. Isaksson	HANDLAGGARE / SALLJARE
DATUM	2020-11-09	ANSVARIG / PROJEKTLÄDARE	H. Luppert	T. Augustsson
HUDIKSVALLS SJUKHUS PLAN 7 BB-AVDELNING				
SKALA	1:50			
RITNINGNUMMER	A-40-5-301			
BET				

Konstruktionen enligt denna ritning är Moelven ByggModul AB egendom och må inte utan Moelven ByggModul AB skriftliga medgivande typas för tredje man, kopieras, reproduceras eller på något annat sätt utnyttjas. Övertredelse kommer att beivras.