



PLAN 2



FASAD GAVEL


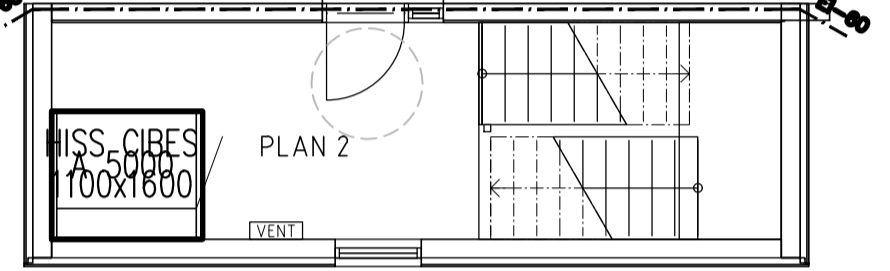


FASAD GAVEL

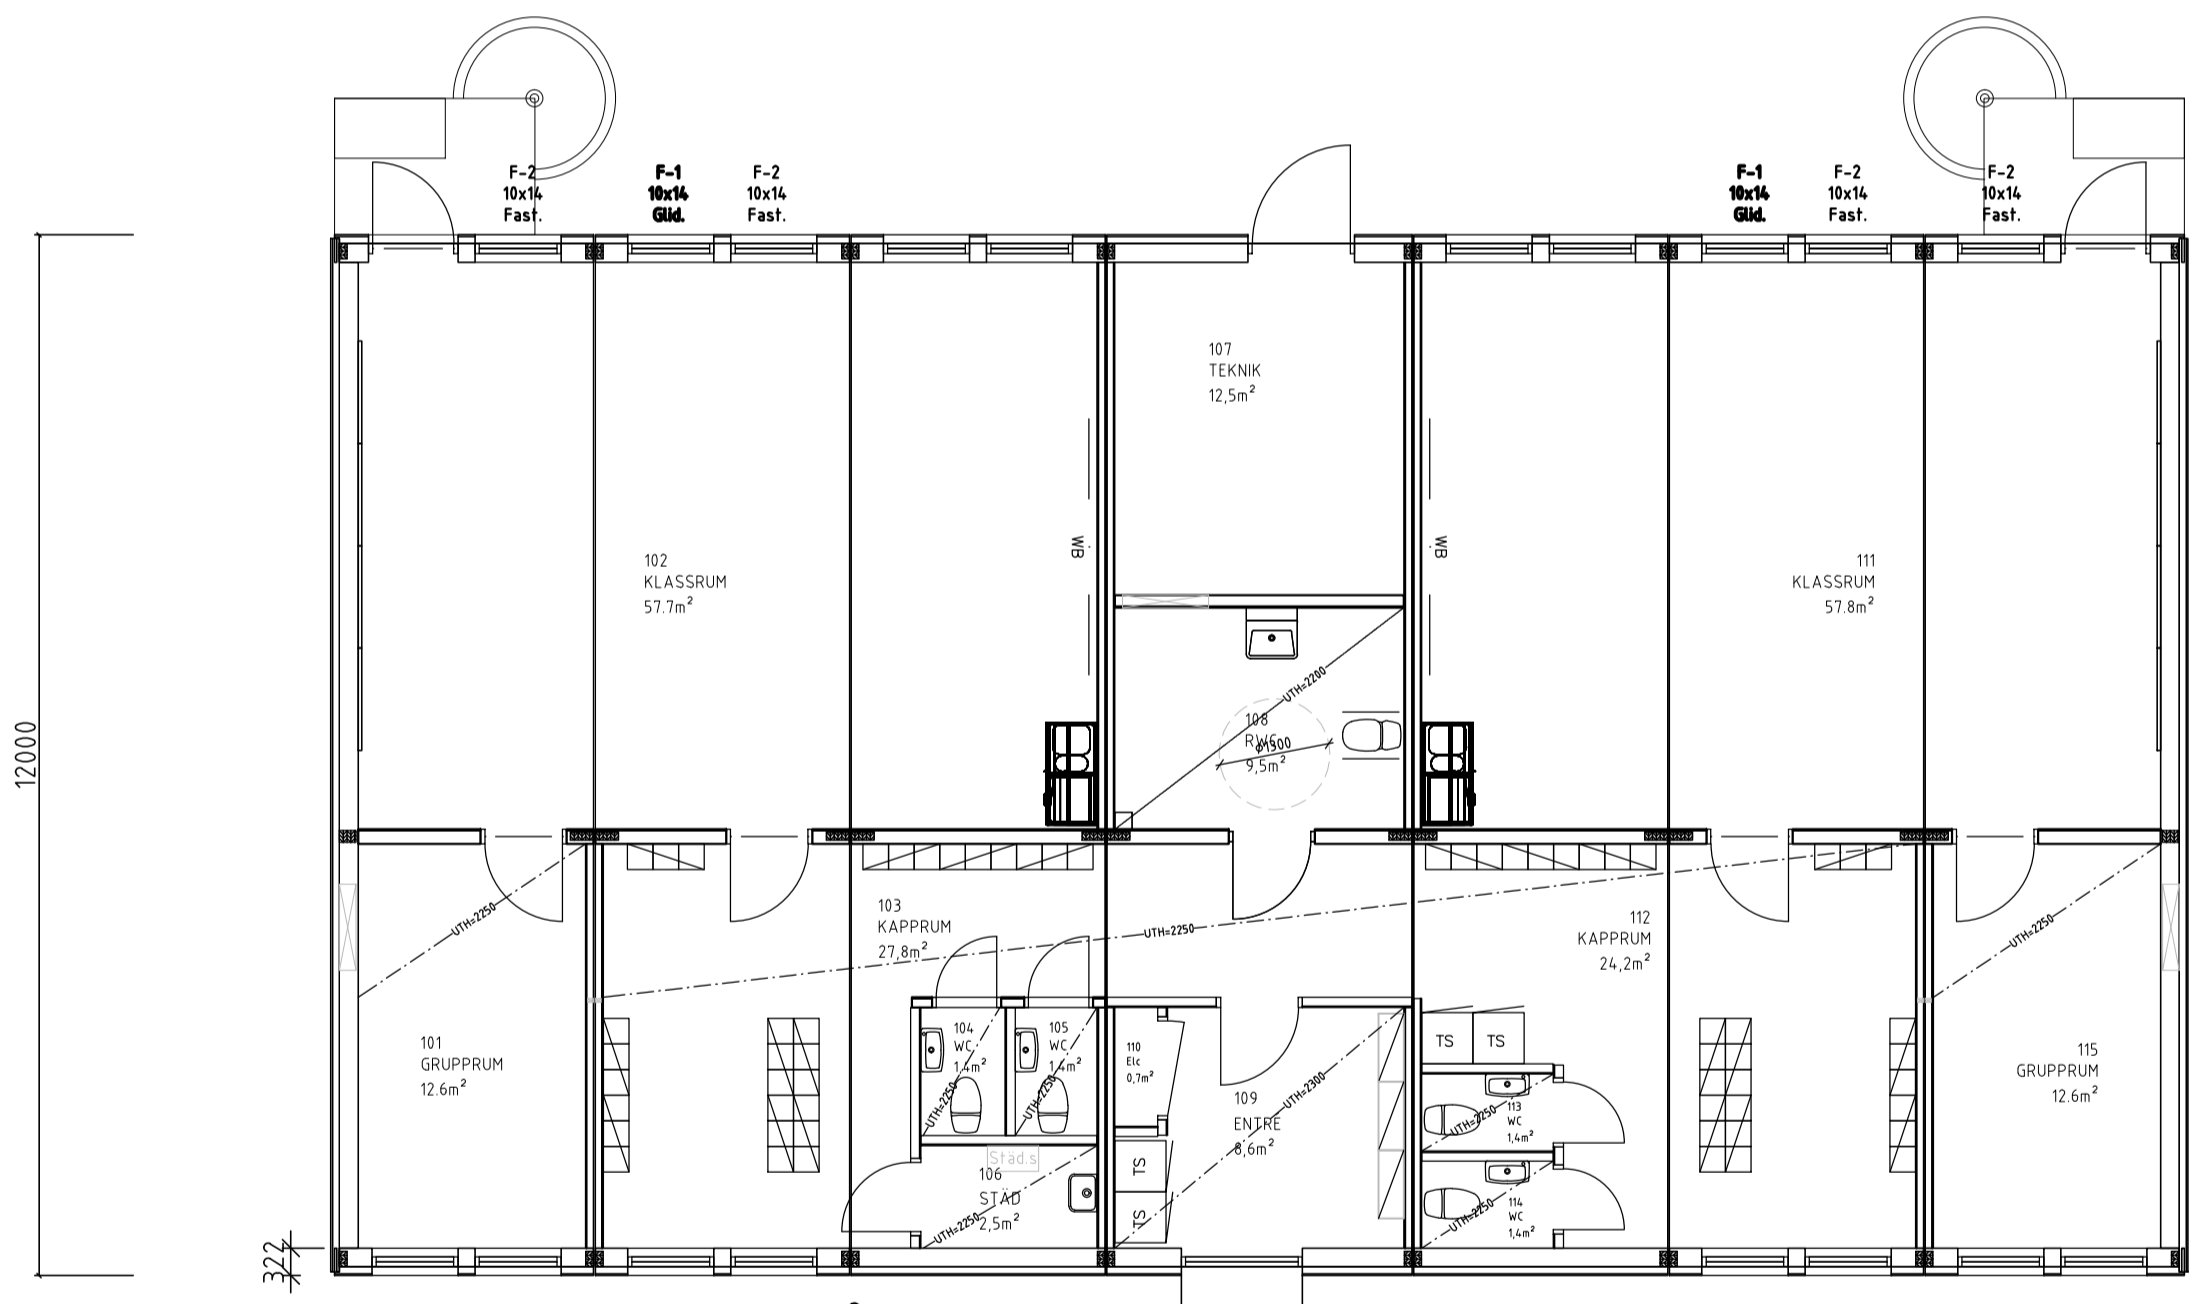


PLAN 1


YTA TOTALT BÅDA PLANEN:  
BRA 535 m<sup>2</sup>  
BTA 597 m<sup>2</sup>

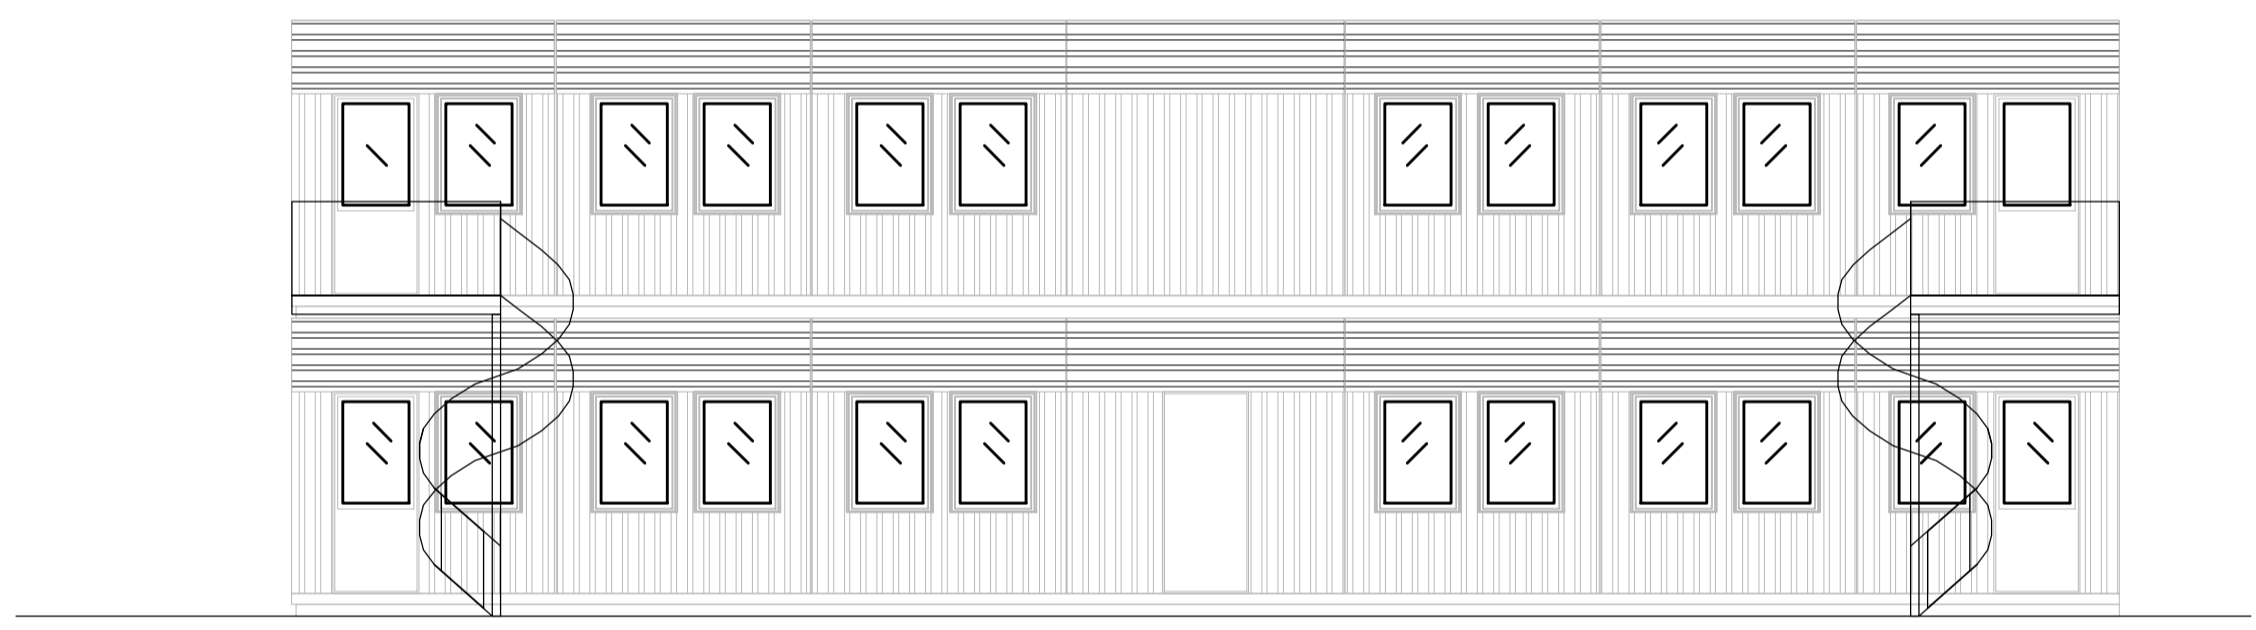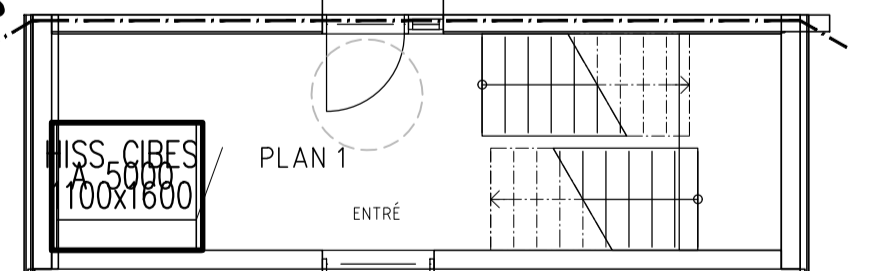


FASAD

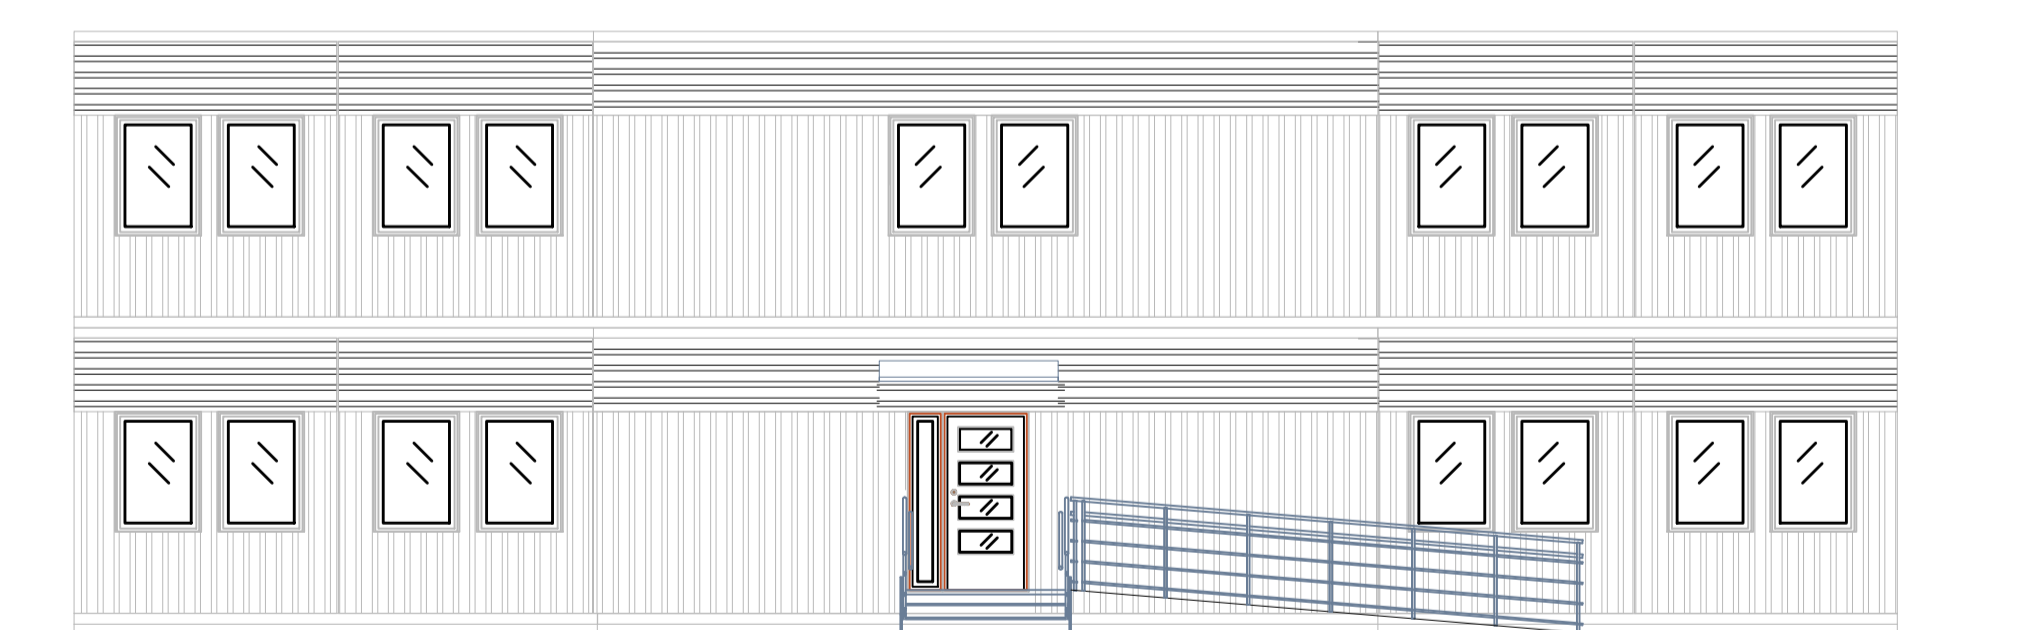

FASAD ENTRÉ

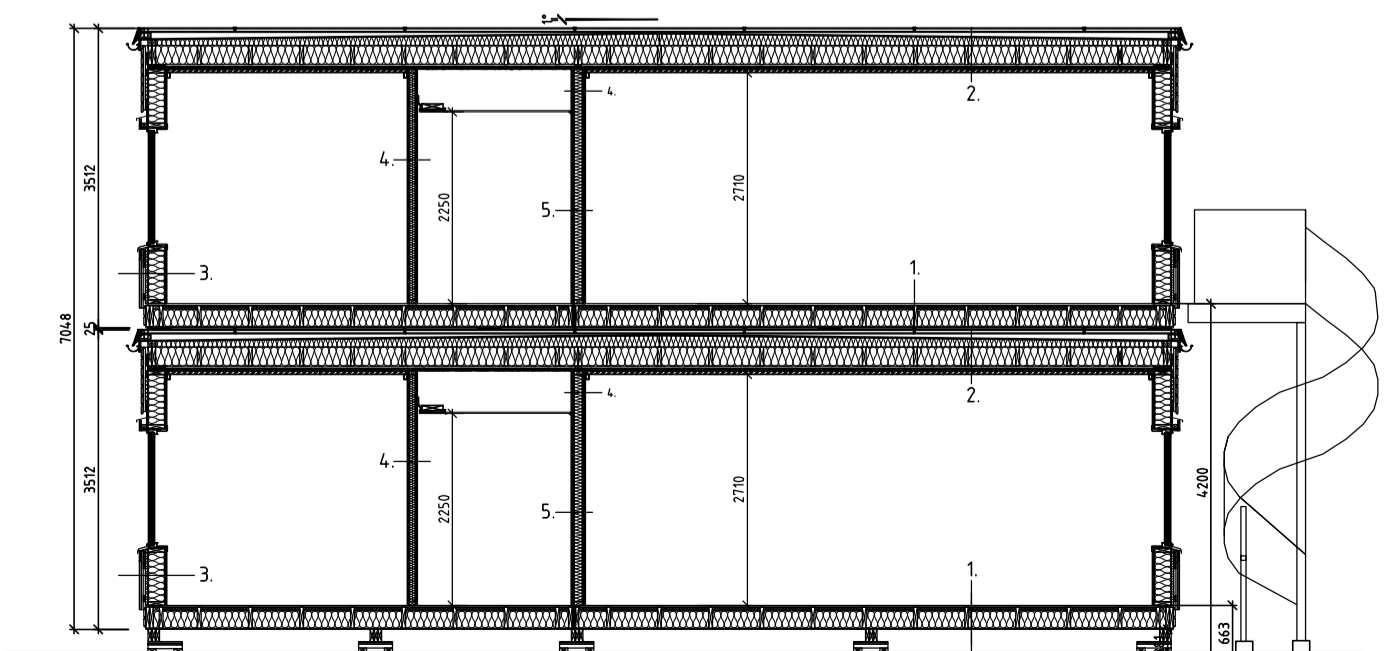

Sektion A-A

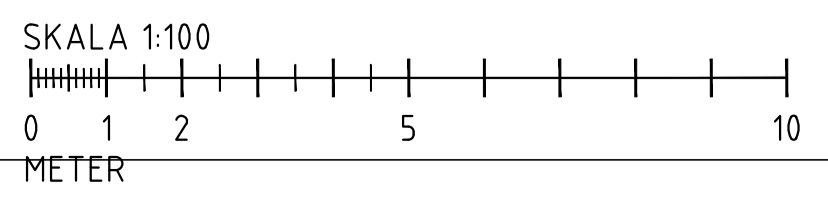

BET	ANT	ÄNDRINGEN AVSER	DATUM	SIGN
RELATIONSHANDLING				
..\PCSMODULSYSTEMLOGO 9.jpg				
PAVILJONG EKLANDASKOLAN MÖLNDALS KOMMUN				
✗	A	PCS Modulsystem AB		
	E			
	K			
	V			
	W			
URSPRUNGSARKITEKT:				
PROJEKT NR	RITAD AV	HANDELAGGARE / SALJARE		
	Tomas A	M.Lenberg		
DATUM	ANSVARIG / PROJEKTLEDARE			
2017-08-25				
PLAN, FASAD & SEKTION				
SKALA				
1:100 A1 / 1:200 A3				
RITINGSNUMMER				BET
A-40.1-001				

Konstruktionen enligt denna ritning är Moelven Byggnad AB egendom och må inte utån Moelven Byggnad AB skriftliga medgivande typas för tredje man, kopieras, reproduceras eller på något annat sätt utnyttjas. Övertredelse kommer att beivras.