
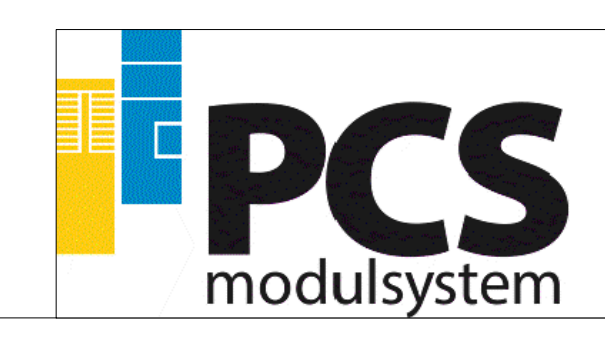


Plan 1:12
BTA 479m²

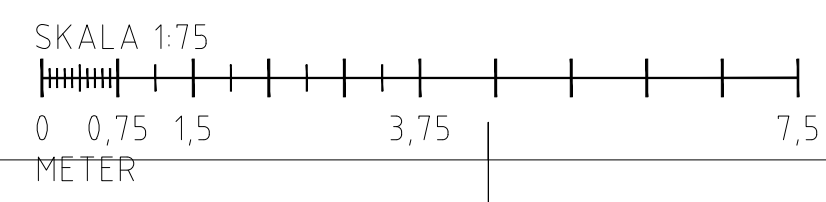

BET	ANT	ÄNDRINGEN AVSER	DATUM	SIGN
Relationshandling				
MOELVEN ByggModul				
Moelven ByggModul AB, Öleby 193 685 92 Torshälsåsen Tel: +46 10 122 56 90				
Kungälv's Sjukhus Kungälv				
A				
E				
X K		Moelven ByggModul AB		
V				
W				
URSPRUNGSARKITEKT:				
PROJEKT NR	6444	RITAD AV	Tobias Stolpe	HANDELLAGGARE / SALJARE
DATUM	9/3-17	ANSVARIG / PROJEKTLEDARE	Tomas Augustsson	Jan Larsson
Plan				
SKALA	1:75	RITINGSNUMMER		
K-20-P-101				BET

Konstruktören enligt denna ritning är Moelven ByggModul AB. Egendom och mått är från Moelven ByggModul AB. Skriftliga medgivande krävs för tredje mans kopiering, reproduktion eller på något annat sätt utnyttjas. Övertretelse kommer att beivras.