




FASAD

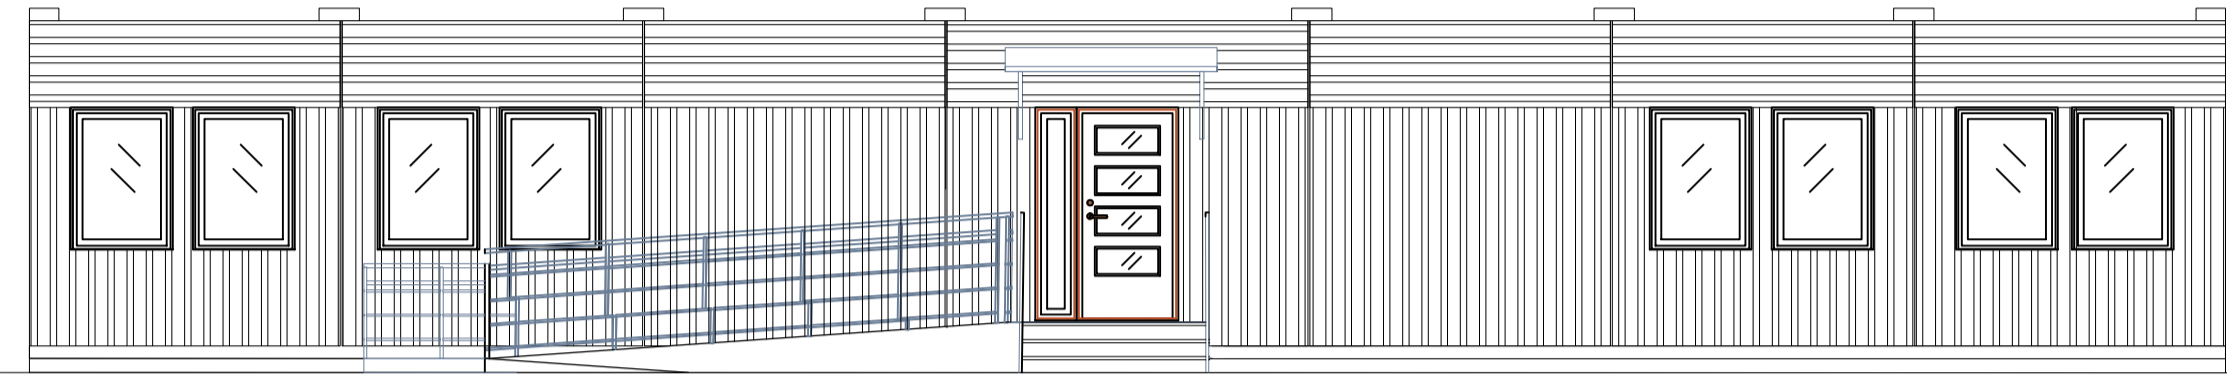

FASAD ENTRÉ

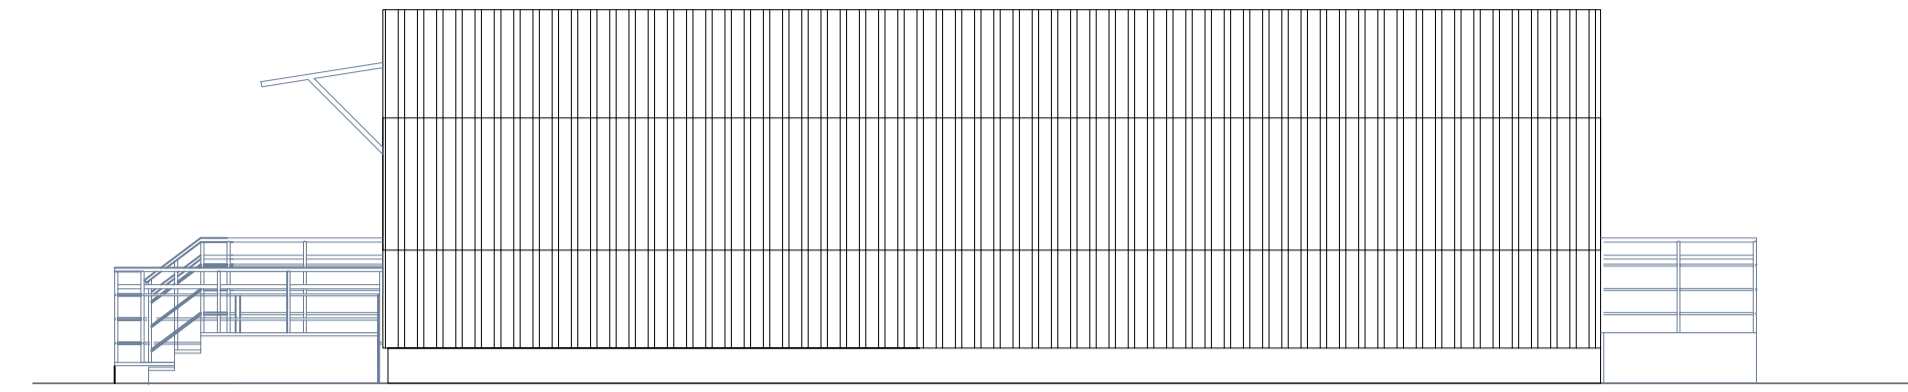



GAVEL

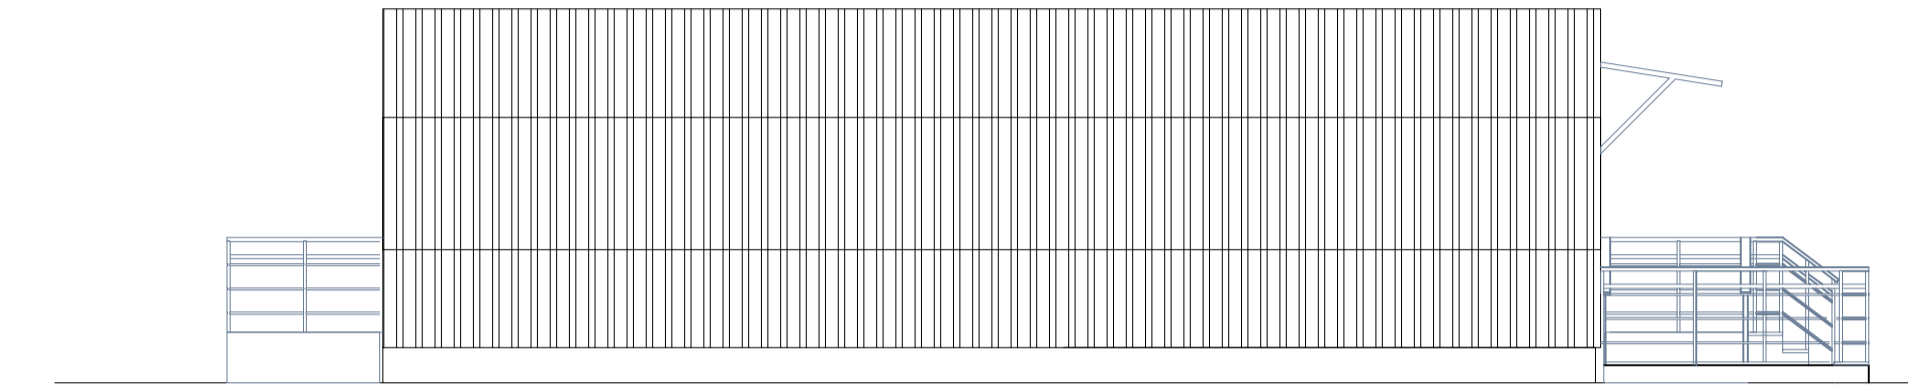


GAVEL

21784

12204

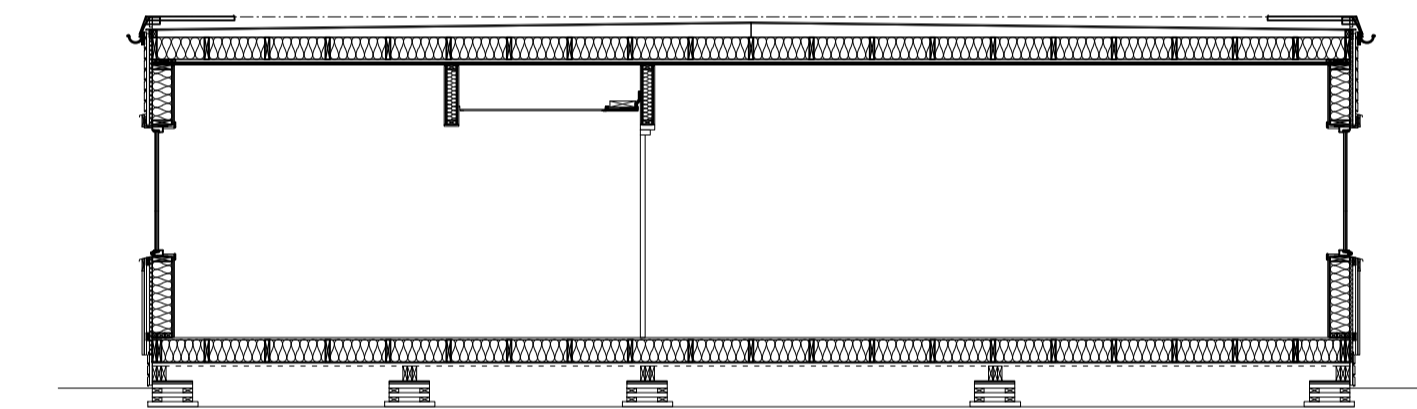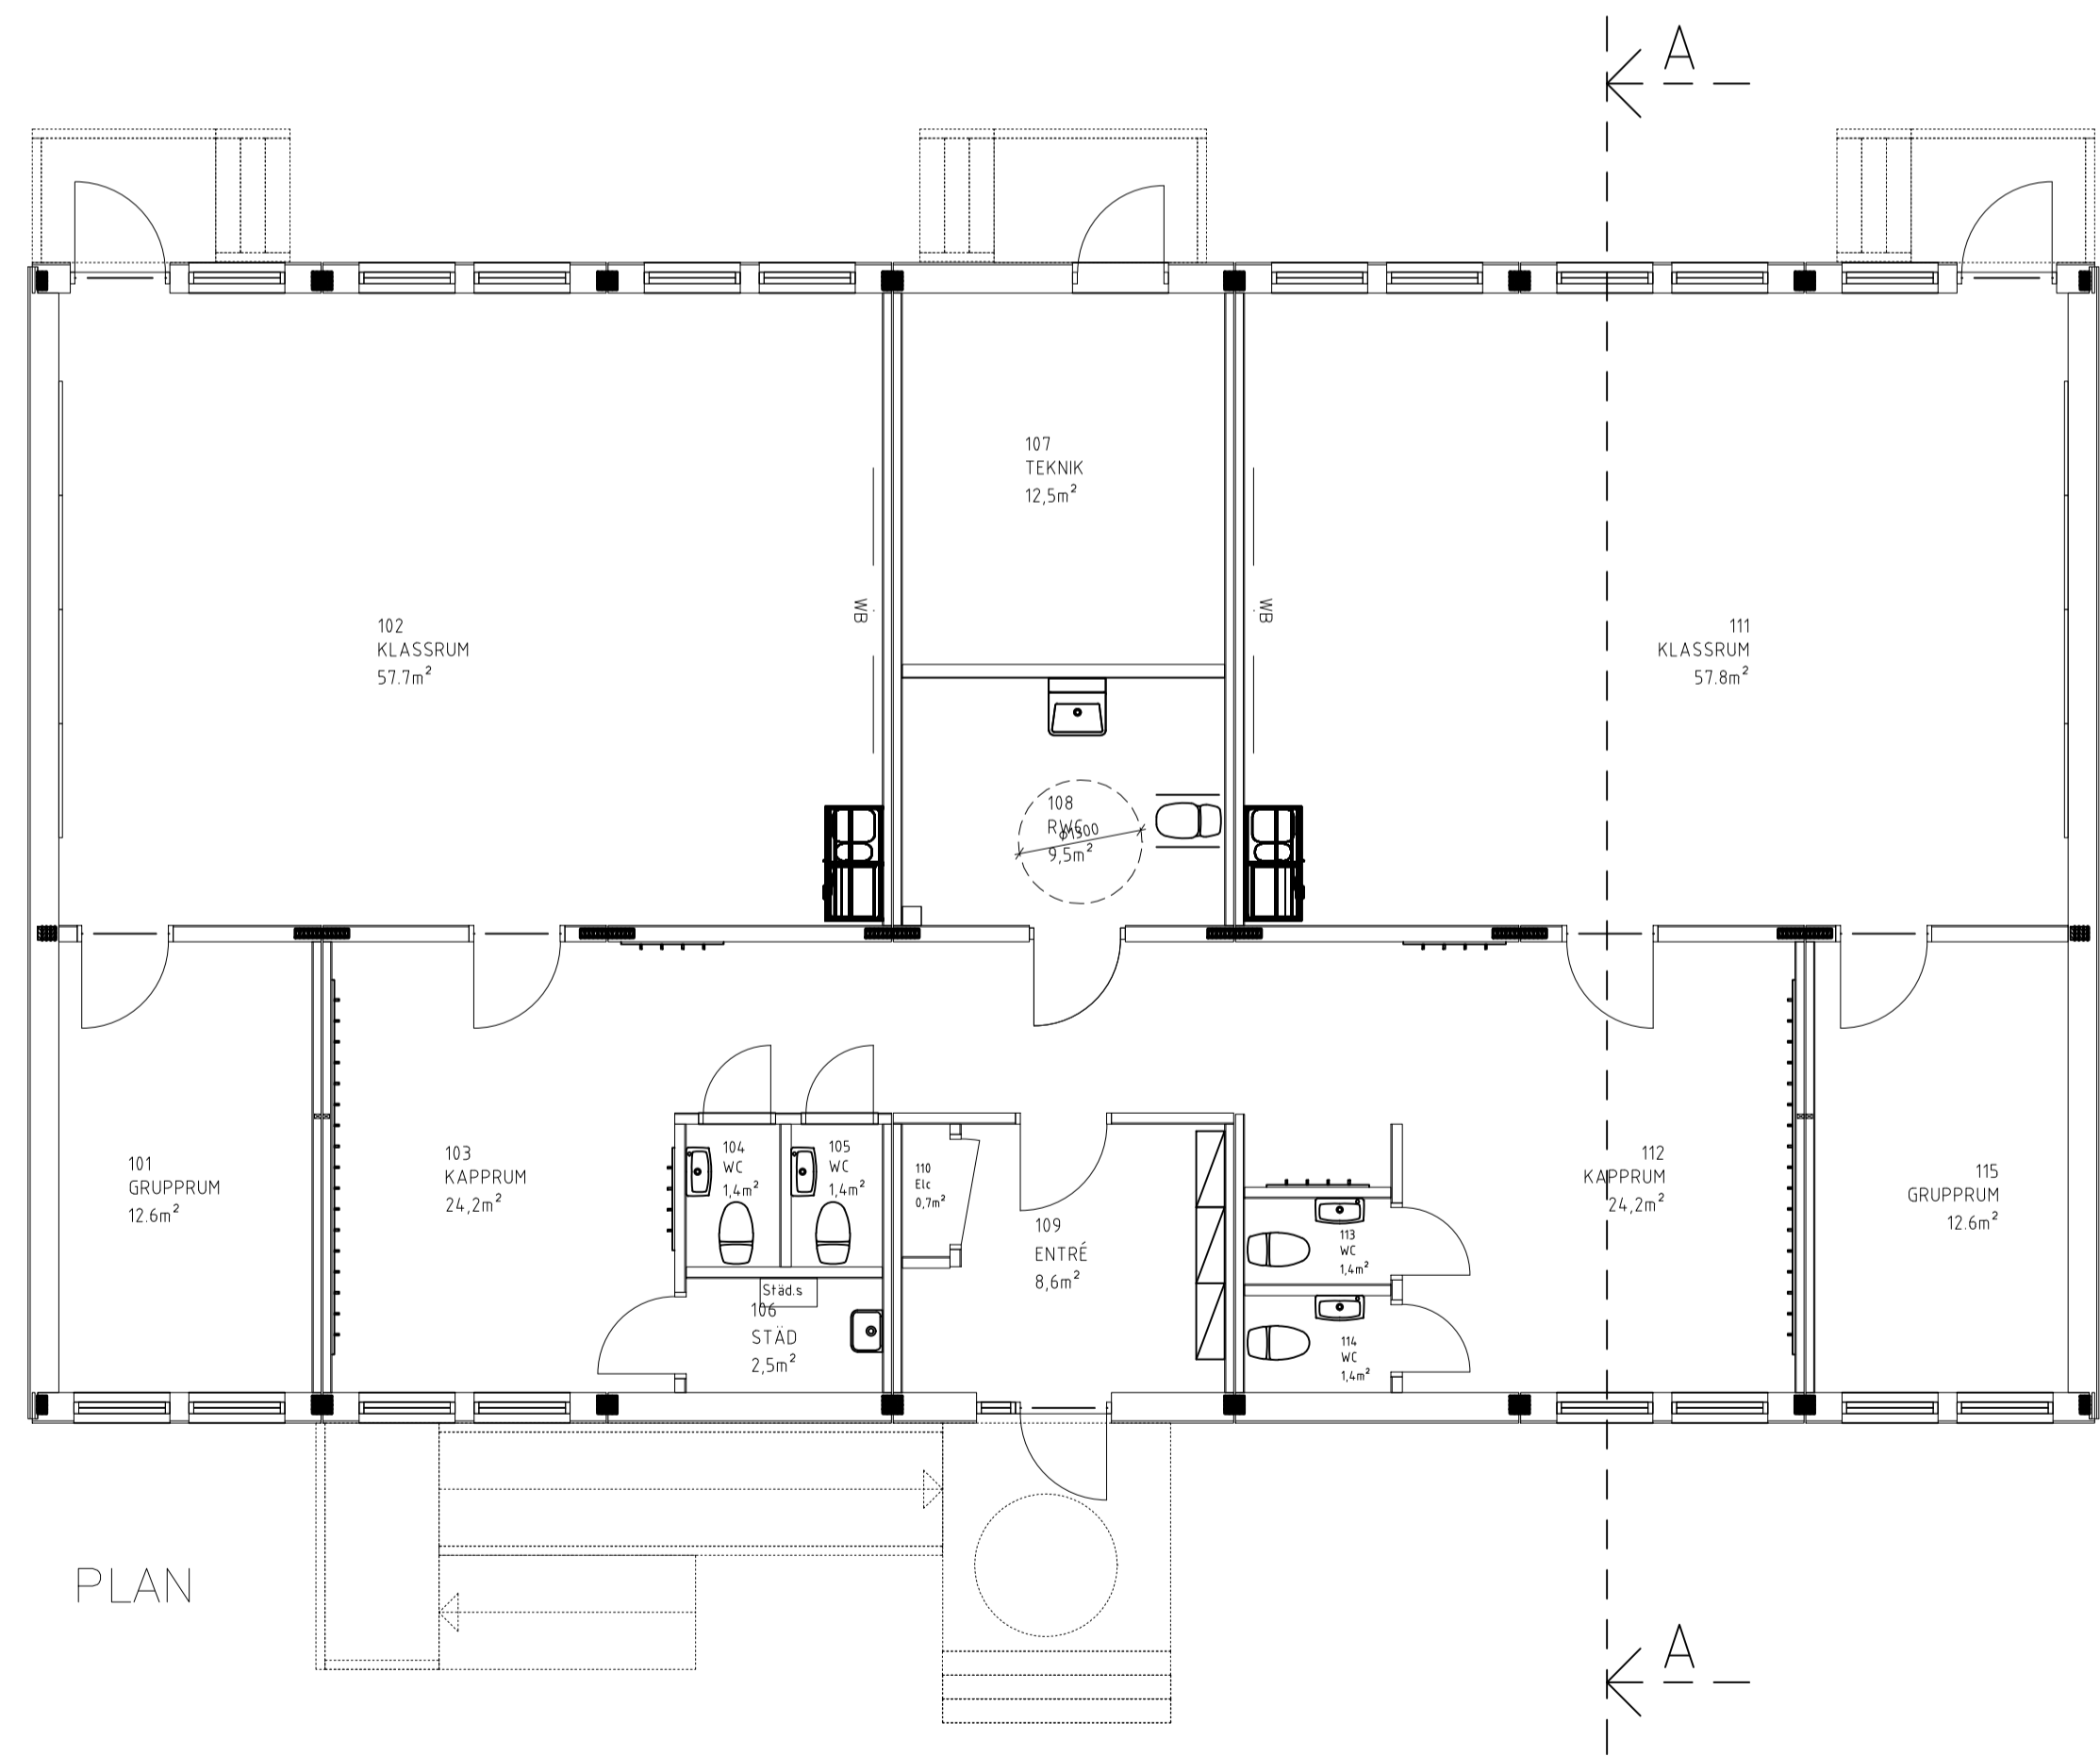

SEKTION A-A

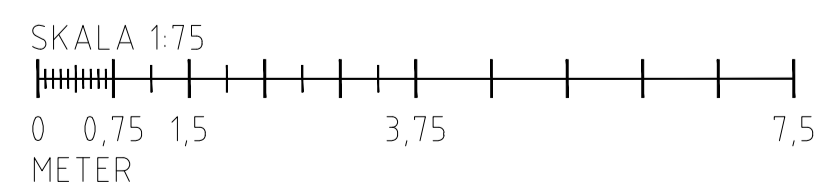

BET	ANT	ÄNDRINGEN AVSER	DATUM	SIGN
RELATIONSHANDLING				
		Hallvägen 4 BOX 5071 121 16 Johanneshov tel: 08-39 00 99 e-post: info@pcsmodulsystem.se		
		KLOCKARBERGSSKOLAN SKINNSKATTEBERG		
<input checked="" type="checkbox"/>	A	PCS Modulsystem AB		
<input type="checkbox"/>	E			
<input type="checkbox"/>	K			
<input type="checkbox"/>	V			
<input type="checkbox"/>	W			
URSPRUNGSARKITEKT:				
PROJEKT NR		RITAD AV	HANDLAGGARE / SÄLJARE	
2018-08-29		Henrik Ekberg		
DATUM		ANSVARIG / PROJEKTLEDARE		
PLAN, FASAD & SEKTION				
SKALA				
1:75 A1				
RITNINGNUMMER				BET
320-A-40-1-001				