


PLAN
BTA 817 m²

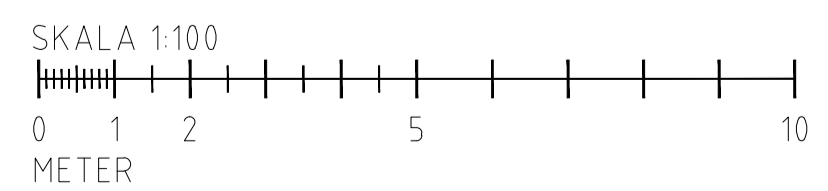

BET	ANT	ÄNDRINGEN AVSER	DATUM	SIGN
RELATIONSHANDLING				
		Hallvägen 4 BOX 5071 121 16 Johanneshov Tel: 08-39 00 99 e-post: info@pcsmodulsystem.se		
NORRSKOLAN UDDEVALLA KOMMUN				
<input checked="" type="checkbox"/>	A	PCS Modulsystem AB		
<input type="checkbox"/>	E			
<input type="checkbox"/>	K			
<input type="checkbox"/>	V			
<input type="checkbox"/>	W			
URSPRUNGSARKITEKT:				
PROJEKT NR 2019-360		RITAD AV Henrik Ekberg	HANDLÄGGARE / SÄLJARE	
DATUM 2019-09-18		ANSVARIG / PROJEKTLEDARE Ola Bjurman		
PLAN NYBYGGNAD AV SKOLLOKAL				
SKALA 1:100 (A1)				
RITNINGSNUMMER 360-A-40-1-101				BET

Konstruktionen enligt denna ritning är i Høeivens Byggnod AB ägendom och må inte utan Høeivens Byggnod AB Skriftliga medgivande jypas för tryck, fotokopiering, reproduktion eller på något annat sätt utnyttjas. Överträdelse kommer att beivras.