






FASAD GAVEL

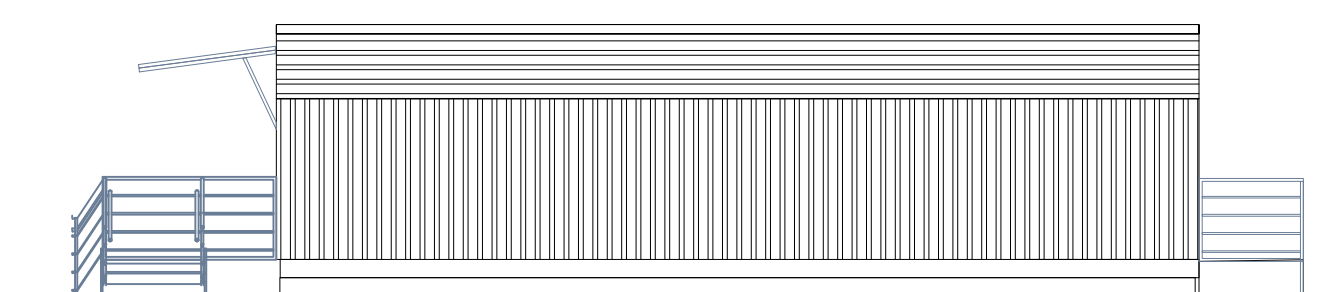


FASAD ENTRÈ

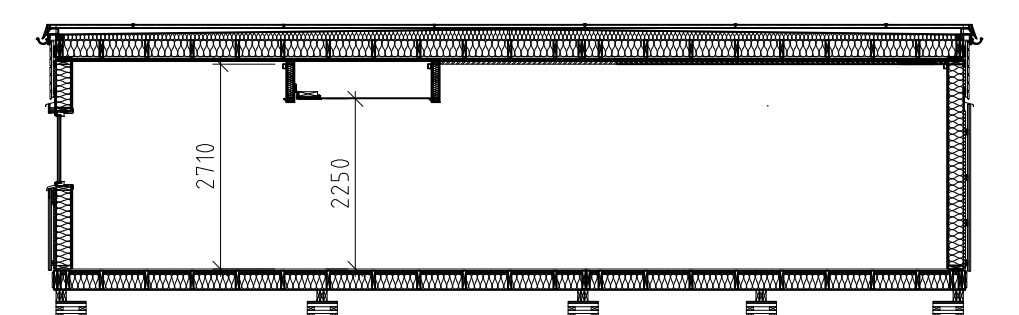

SEKTION A-A

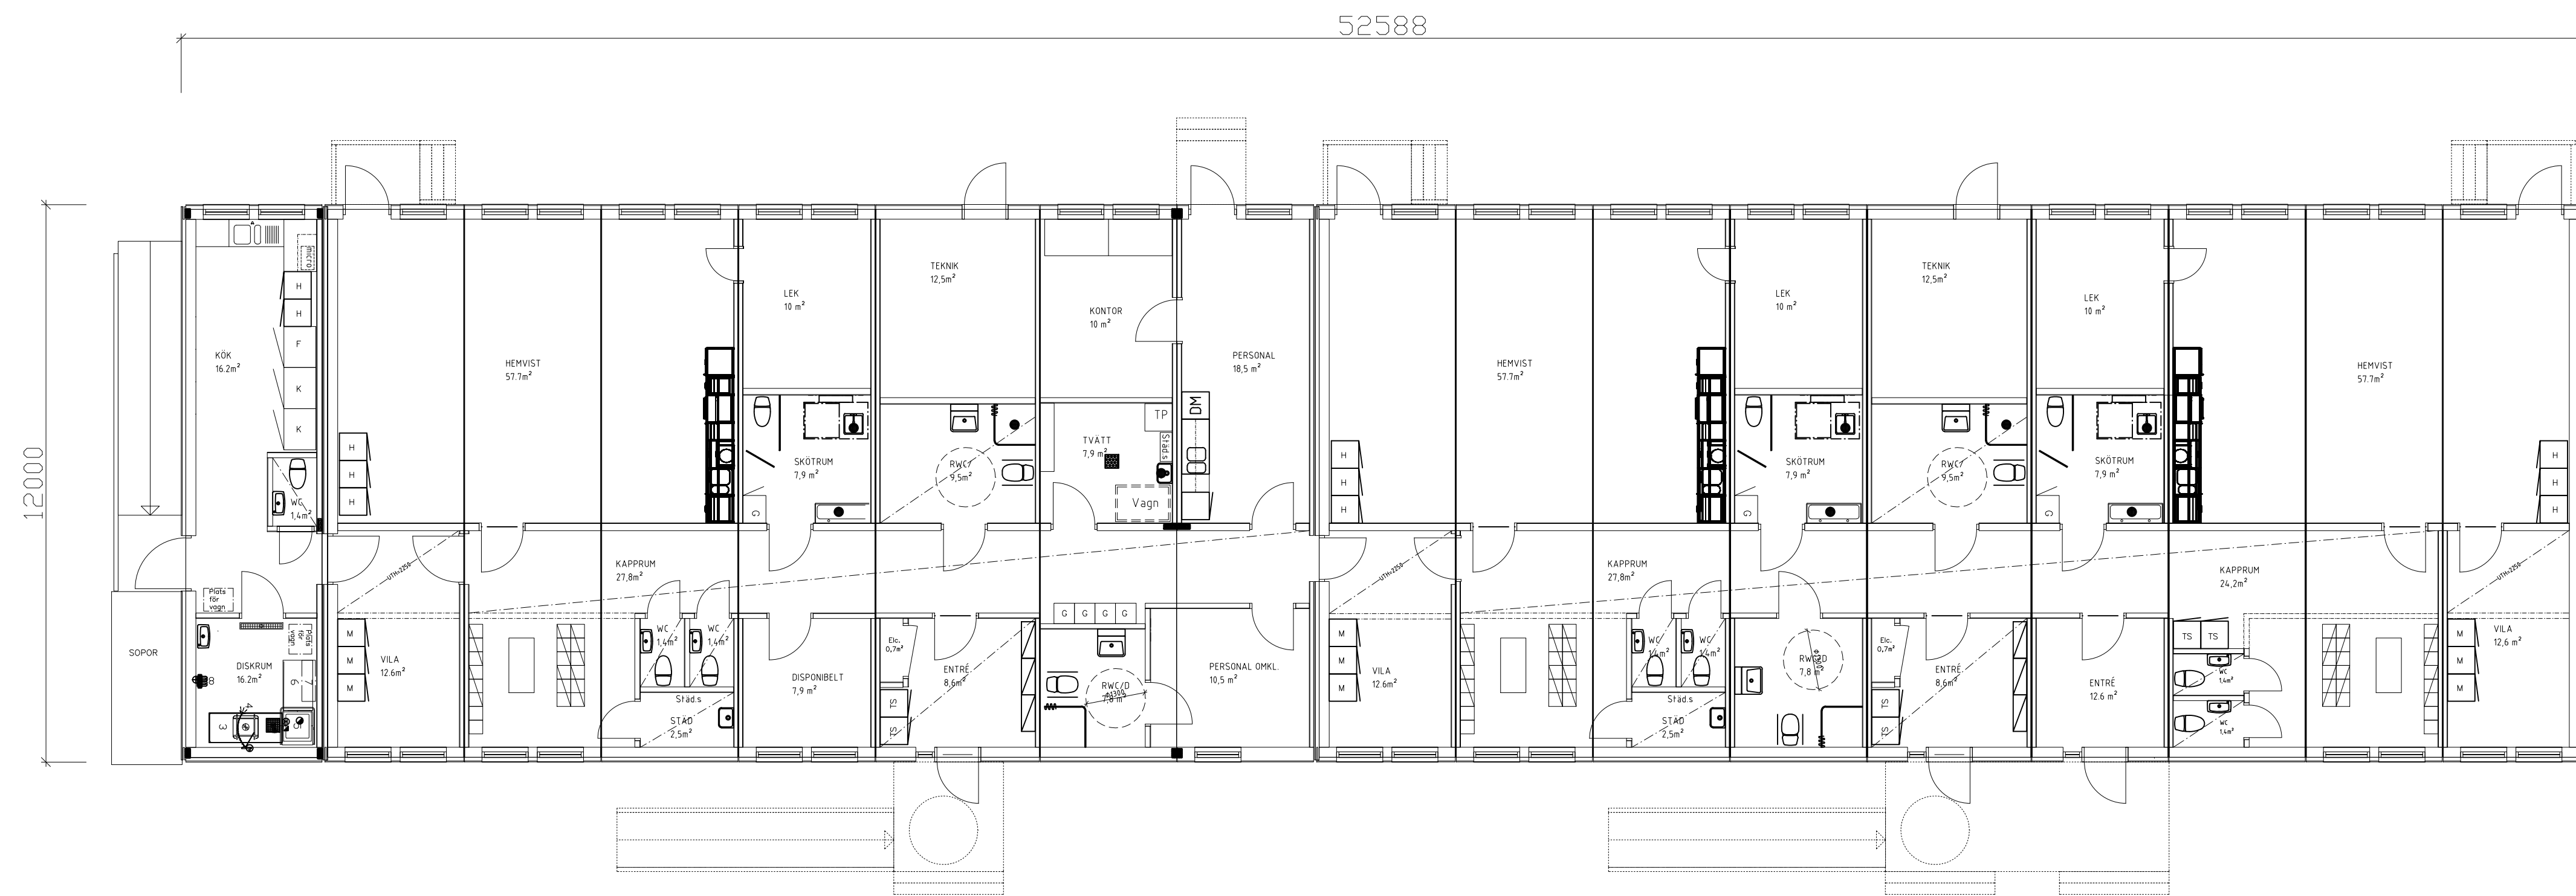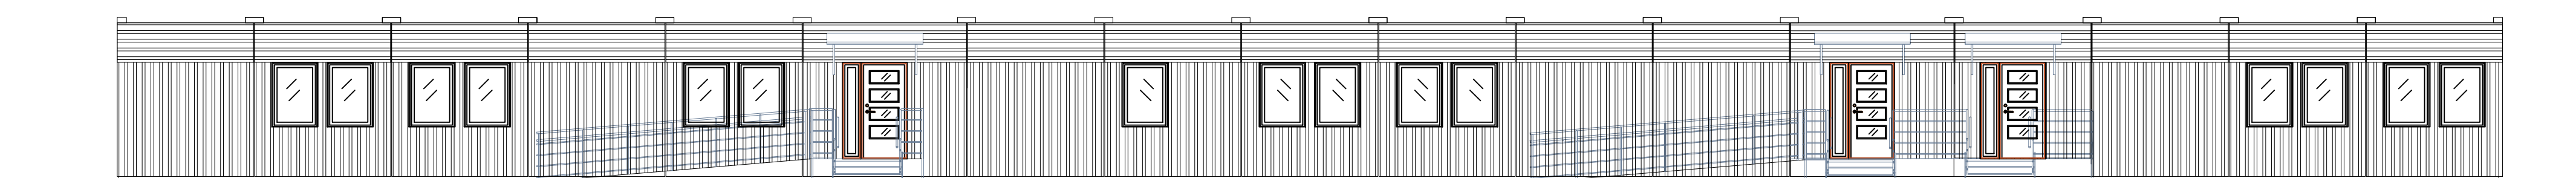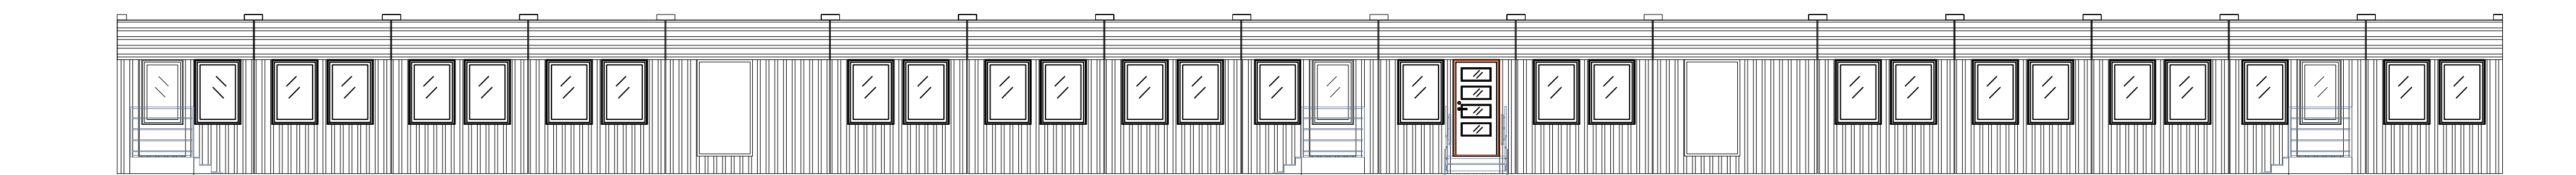

PLAN

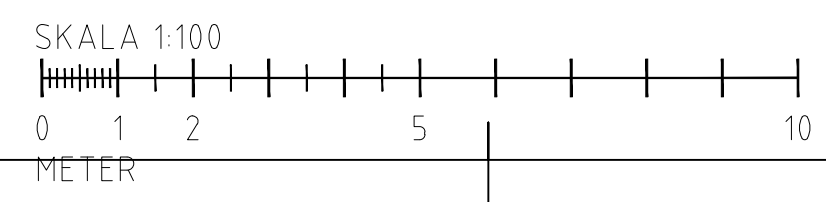

BET	ANT	ÄNDRINGEN AVSER	DATUM	SIGN
RELATIONSHANDLING				
		Hallvägen 4 BOX 5071 121 16 Johanneshov tel: 08-39 00 99 e-post: info@pcsmodulsystem.se		
FSK SKARAHALLEN SKARA KOMMUN				
<input checked="" type="checkbox"/>	A	PCS Modulsystem AB		
<input type="checkbox"/>	E			
<input type="checkbox"/>	K			
<input type="checkbox"/>	V			
<input type="checkbox"/>	W			
URSPRUNGSAKITEKT:				
PROJEKT NR 2017-267		RITAD AV Henrik Ekberg	HANDLAGGARE / SALJARE Ola Bjurman	
DATUM 2017-08-04		ANSVARIG / PROJEKTLEDARE		
PLAN, FASAD & SEKTION				
SKALA 1:100 A1 / 1:200 A3				
RITINGSNUMMER A-40.1-001				BET

Konstruktionen enligt denna ritning är Moelvens Byggnad AB egendom och må inte utan Moelvens Byggnad AB skriftliga medgivande jypas för tredje man. Kopieras, reproduceras eller på något annat sätt utnyttjas. Övertredelse kommer att beivras.