




PLAN 2

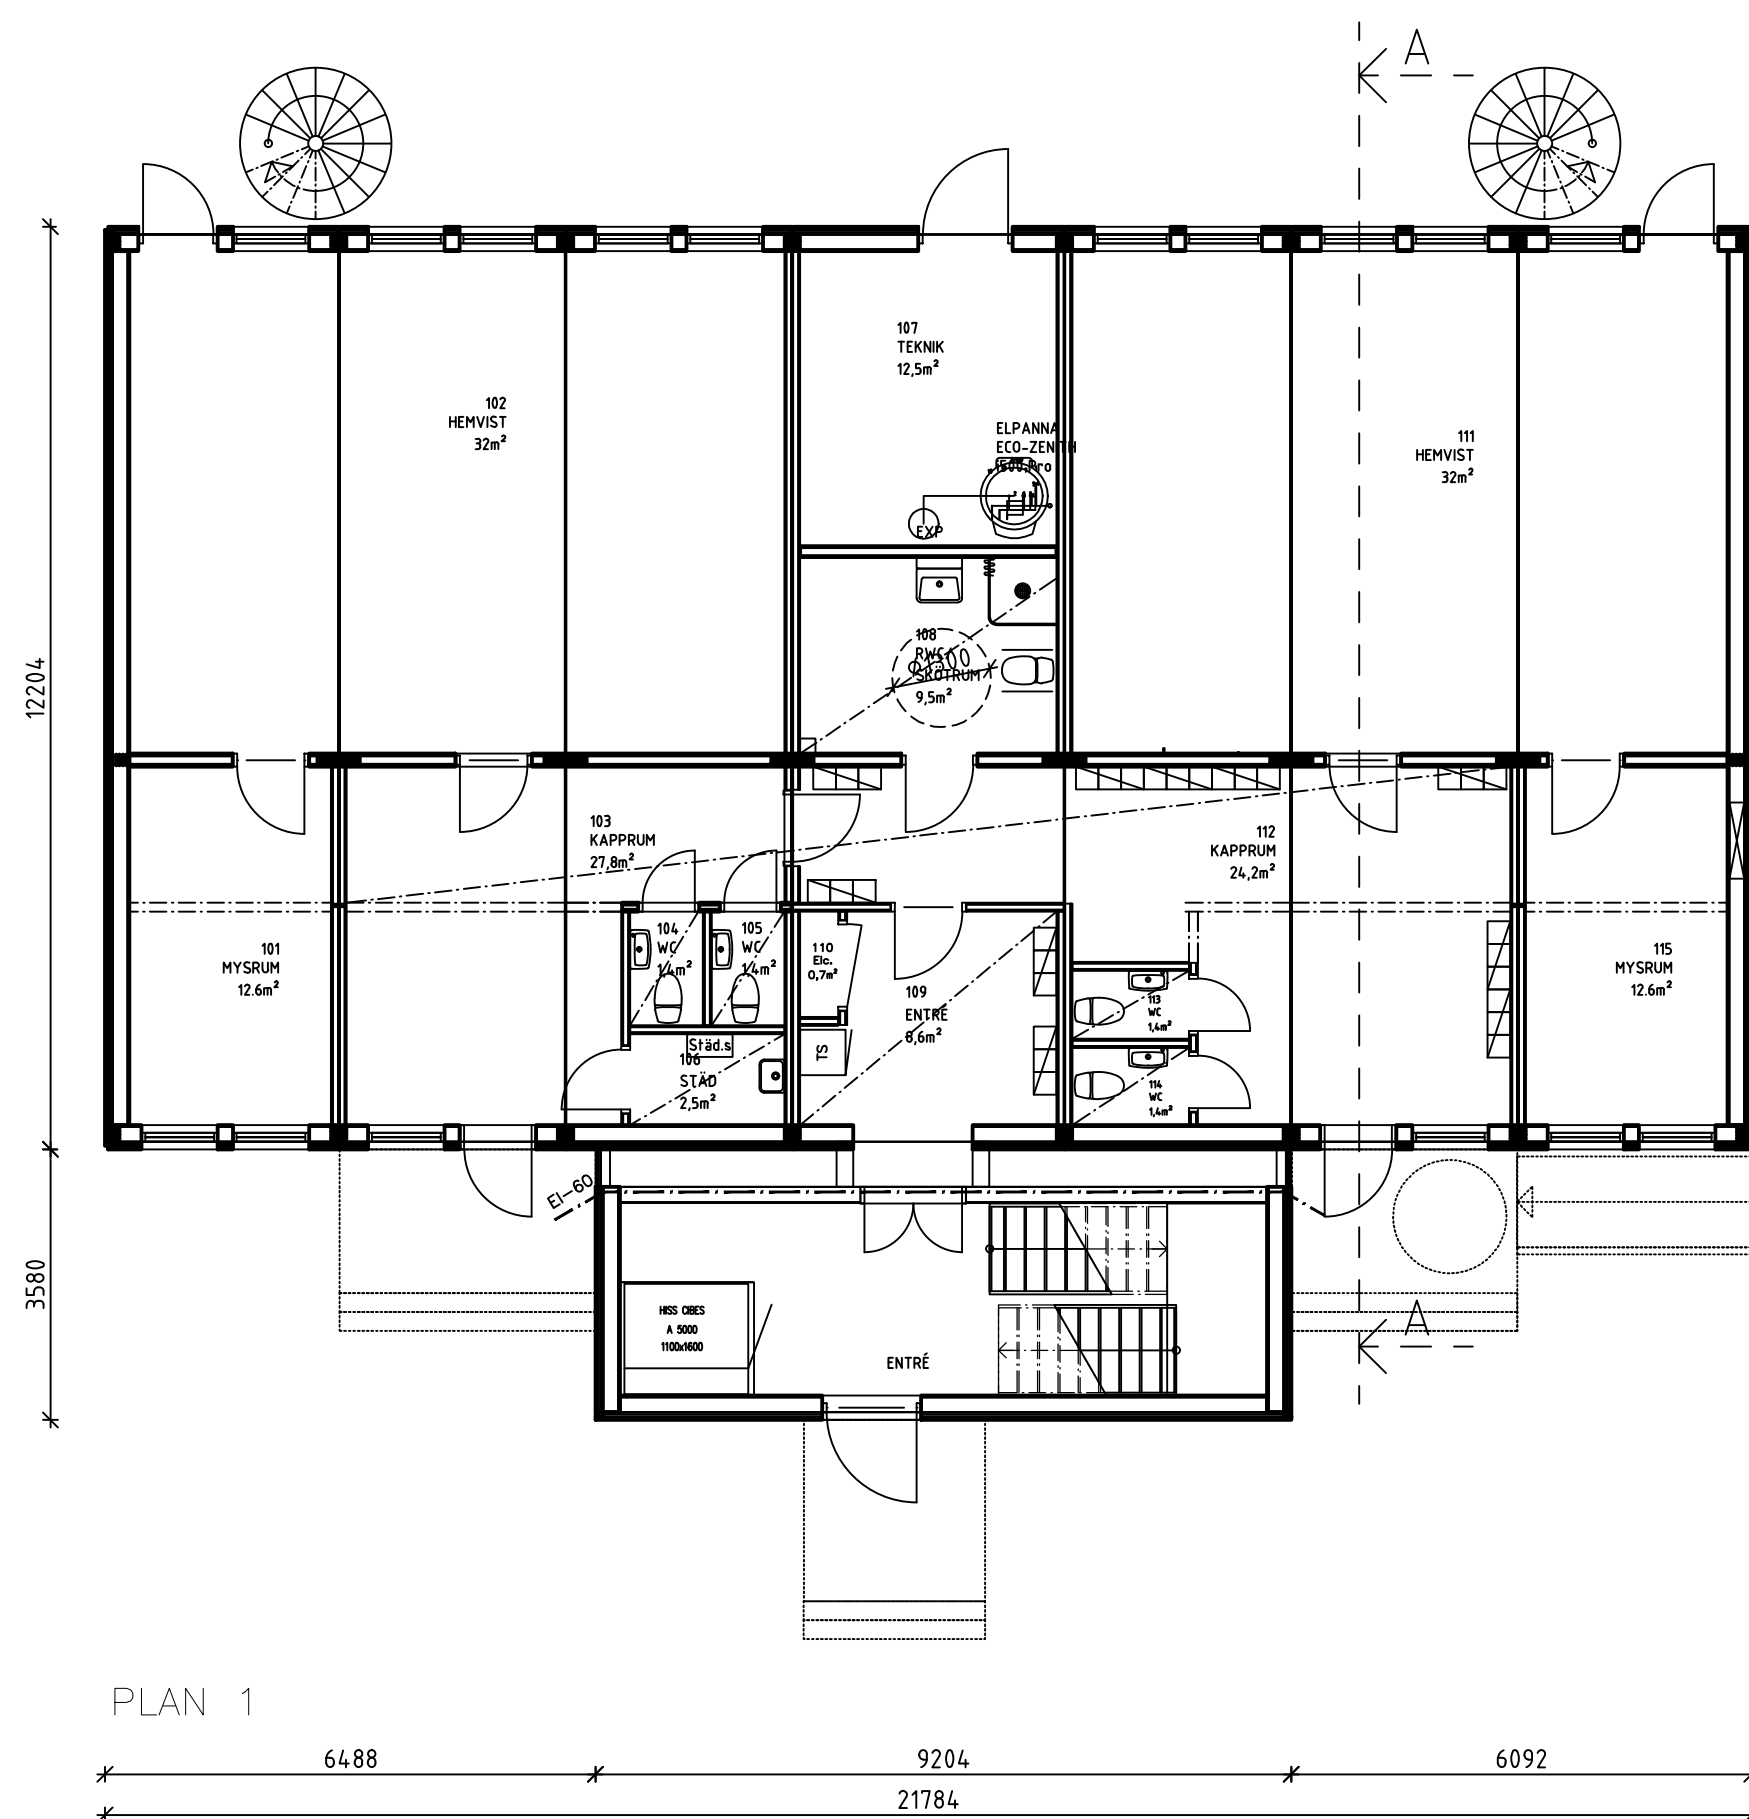


PLAN 1

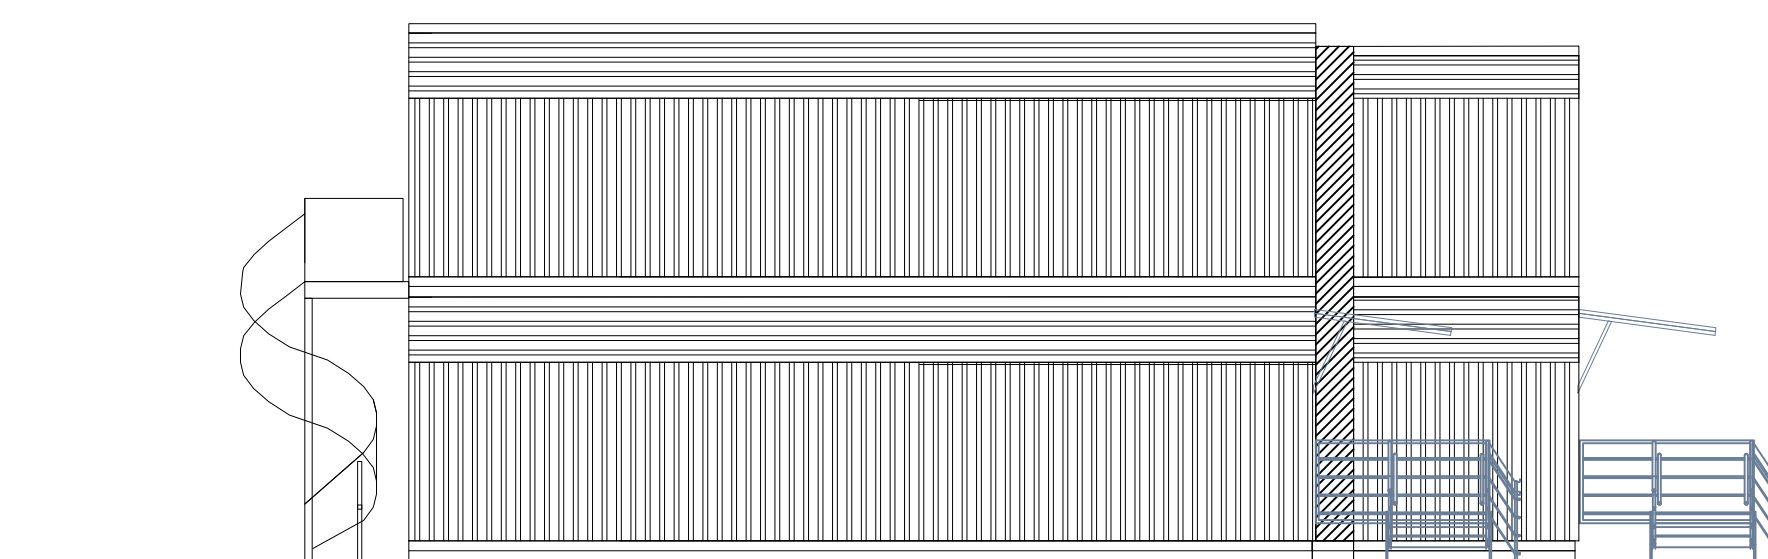


FASAD SÖDER

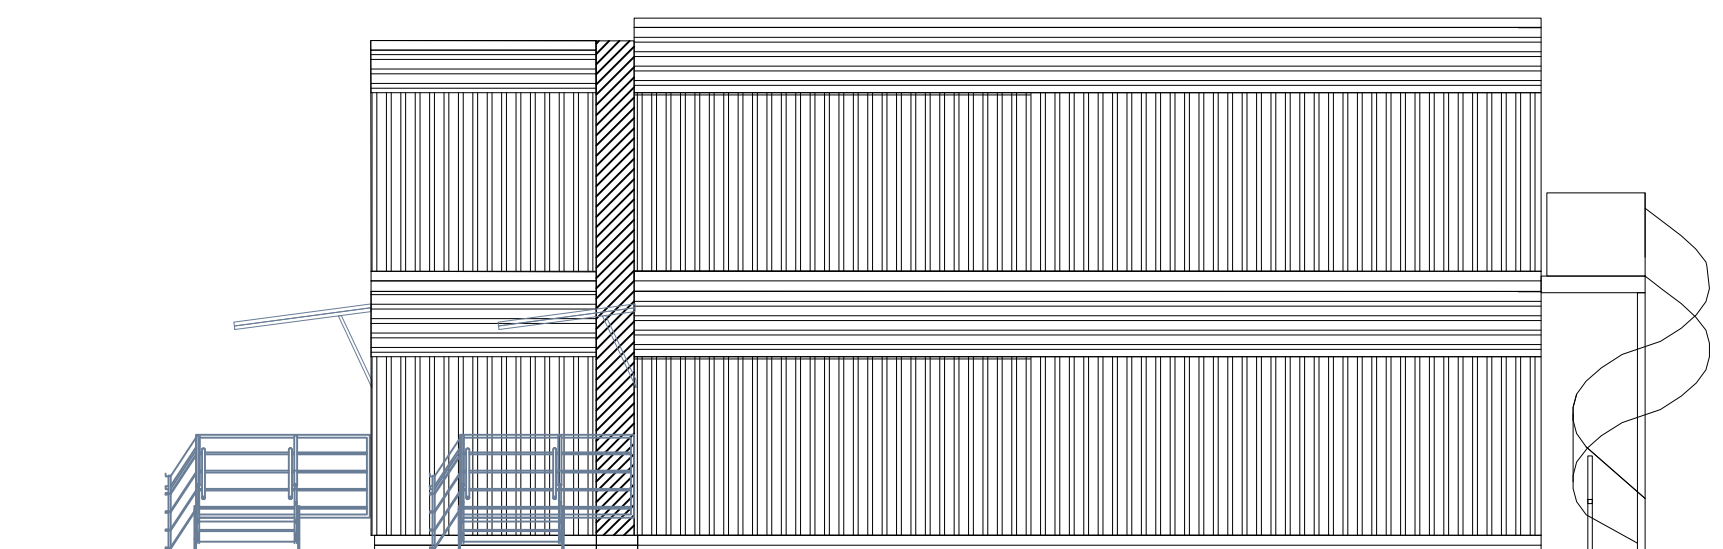


FASAD NORR

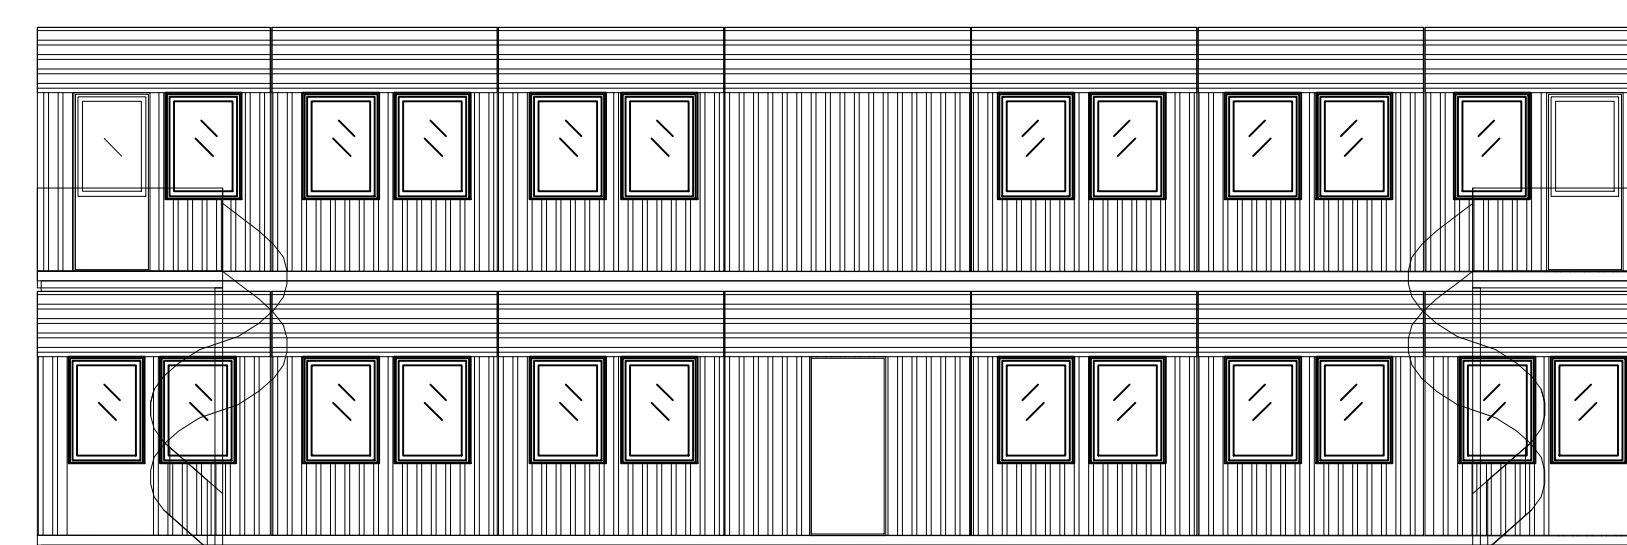


FASAD VÄSTER

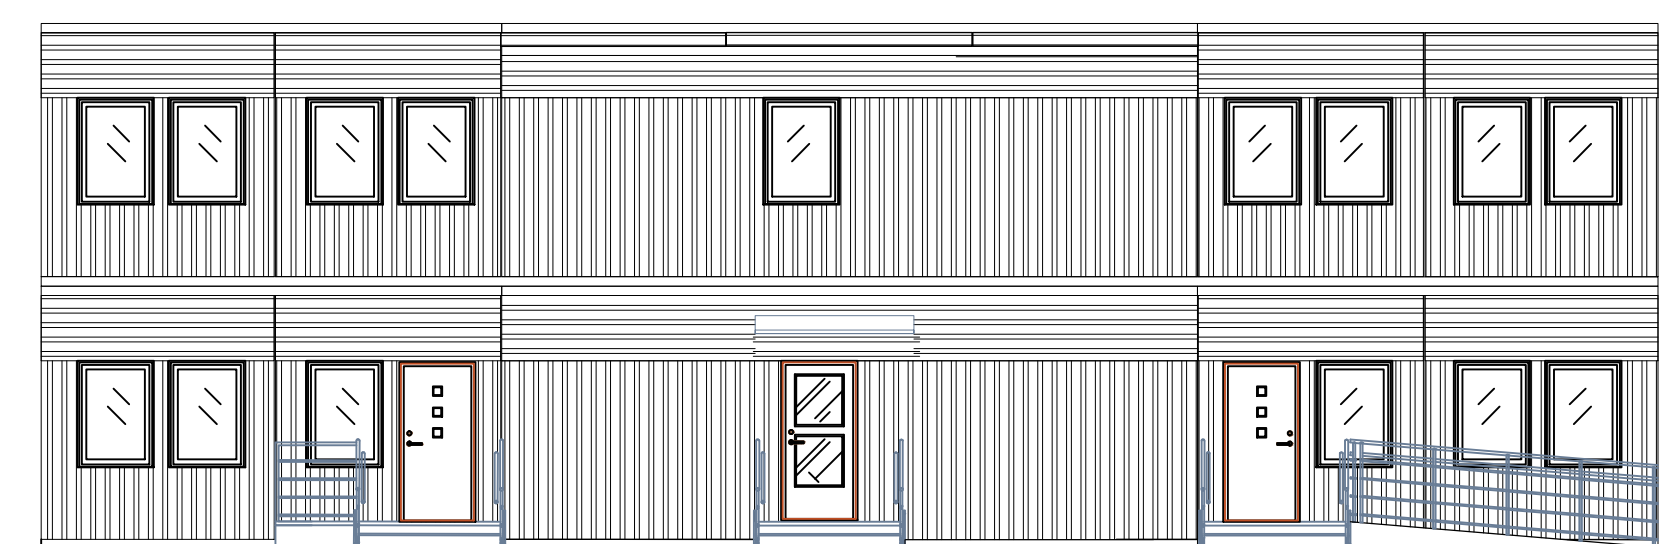

FASAD ÖSTER

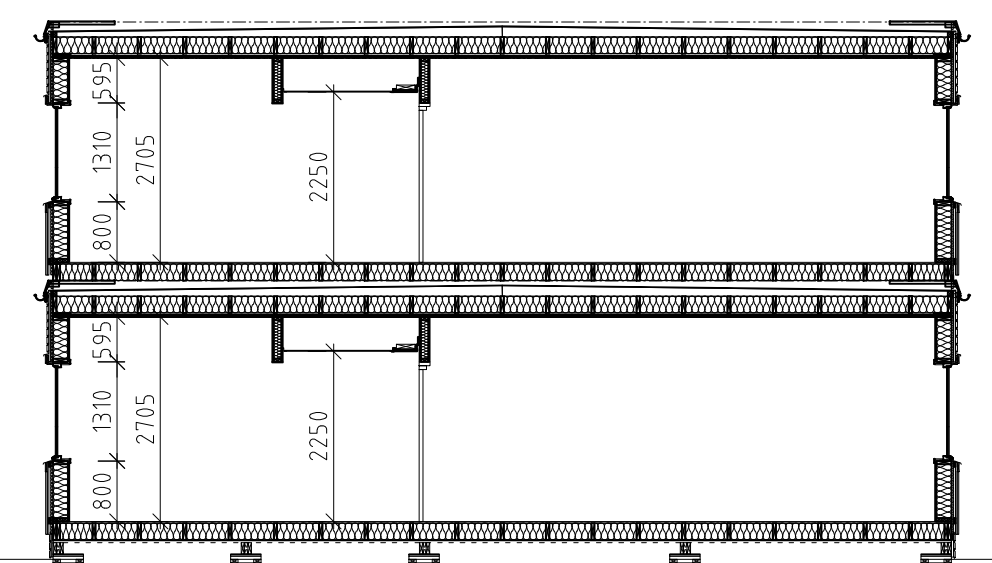

Sektion A-A

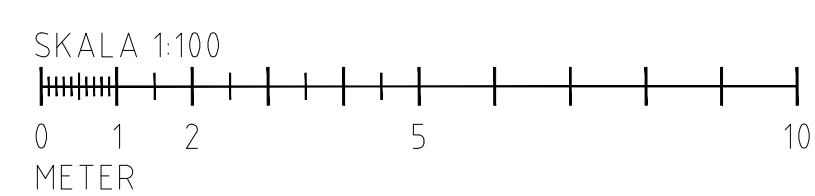

BET	ANT	ÄNDNINGEN AVSER	DATUM	SIGN
RELATIONSHANDLING				
PCS modulsystem		Hällvägen 4 BOX 5071 121 16 Johanneshov tel: 08-39 00 99 e-post: info@pcsmodule.com		
		MÖRBY NR 3 DANDERYD		
<input checked="" type="checkbox"/>	A	PCS Modulsystem AB		
<input type="checkbox"/>	E			
<input type="checkbox"/>	K			
<input type="checkbox"/>	V			
<input type="checkbox"/>	W			
URSPRUNGSAKITEKT:				
PROJEKT NR 2017-301		RITAD AV Henrik Ekberg		HANDELAGGARE / SALJARE
DATUM 2018-03-05		ANSVARIG / PROJEKTLEDARE Suvad Avdic		
PLAN, FASAD & SEKTION				
SKALA 1:100 A1 / 1:200 A3				
RITNINGNUMMER A-40.1-001				BET

Konstruktionen enligt denna ritning är Moelven Byggnad AB egendom och må inte utnyttjas utan Moelven Byggnad AB skriftliga medgivande yppas för tredje man, kopieras, reproduceras eller på något annat sätt utnyttjas. Övertredelse kommer att beivras.