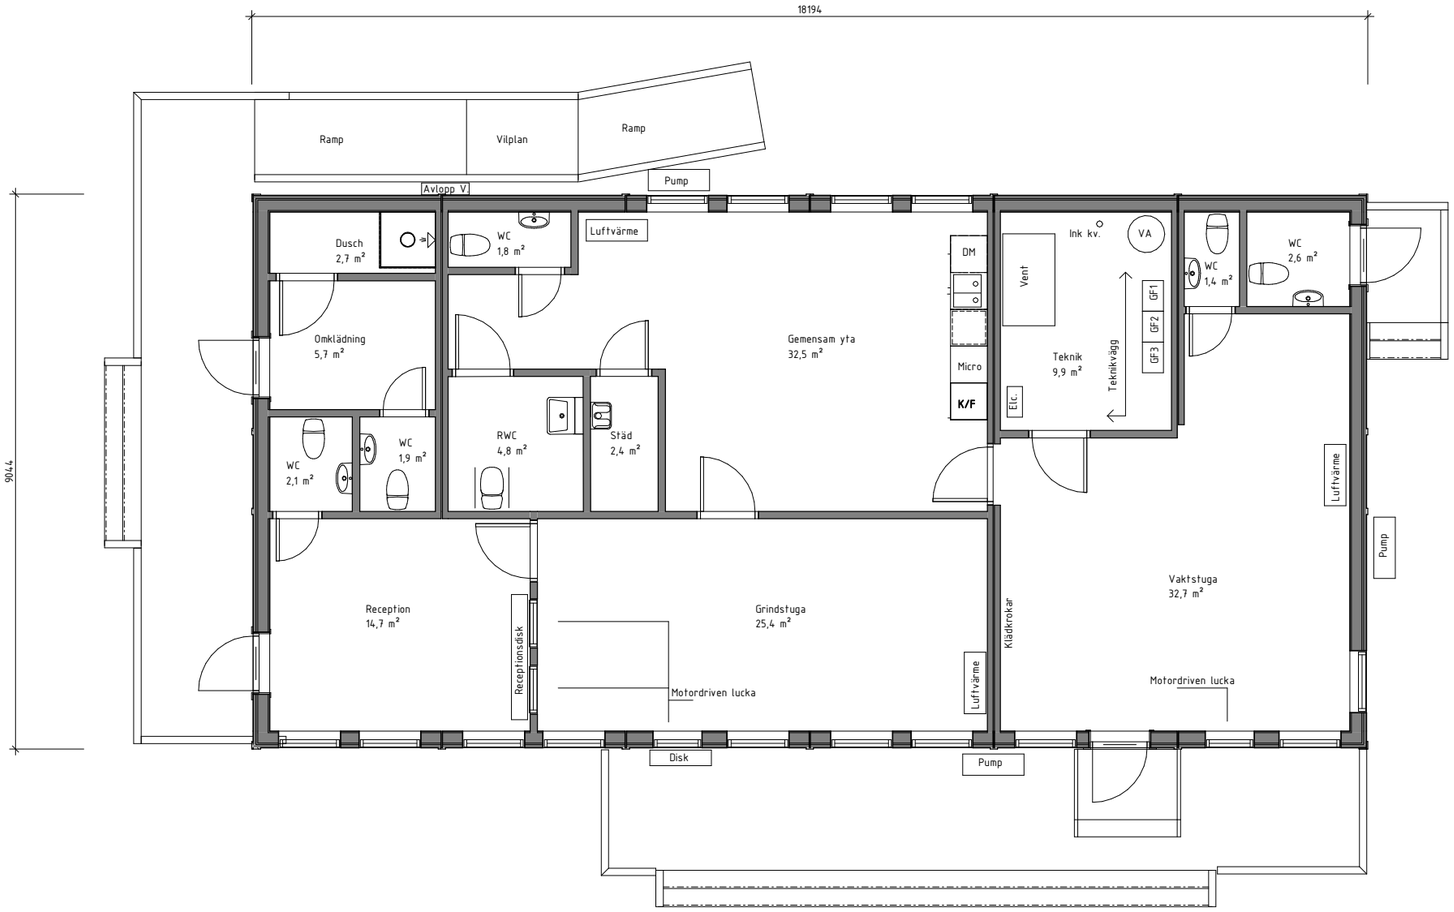

GRINDSTUGA

N

2020-09-22

BET	ÄNDRINGEN AVSER	DATUM	SIGN

Relationshandling

PCS modulsystem
Hallvägen 4
BOX 5071
121 16 Johanneshov
tel. 08-39 00 99
e-post: info@pcsmodulsystem.se

IKEA DC

WSP

A	PCS Modulsystem AB	tel. 08-39 00 99

UPPDRAG.NR	RITAD AV	HANDLÄGGARE
	M.Beijbom	
DATUM	ANSVARIG	

6 st Moduler för Grindstuga

Grindstuga/Vaktstuga Nord

SKALA	NUMMER	BET
A1 1:50 A3 1:100	RH A-40-1-0100	

2020-09-22 13:39:18 C:\Users\matthias.beijbom\Desktop\WSP DC ALMHULT\Egna Handlingar\Vaktstuga Nord\Vaktstuga IKEA Nordrvf